


PLAN BOTTENVÅNING

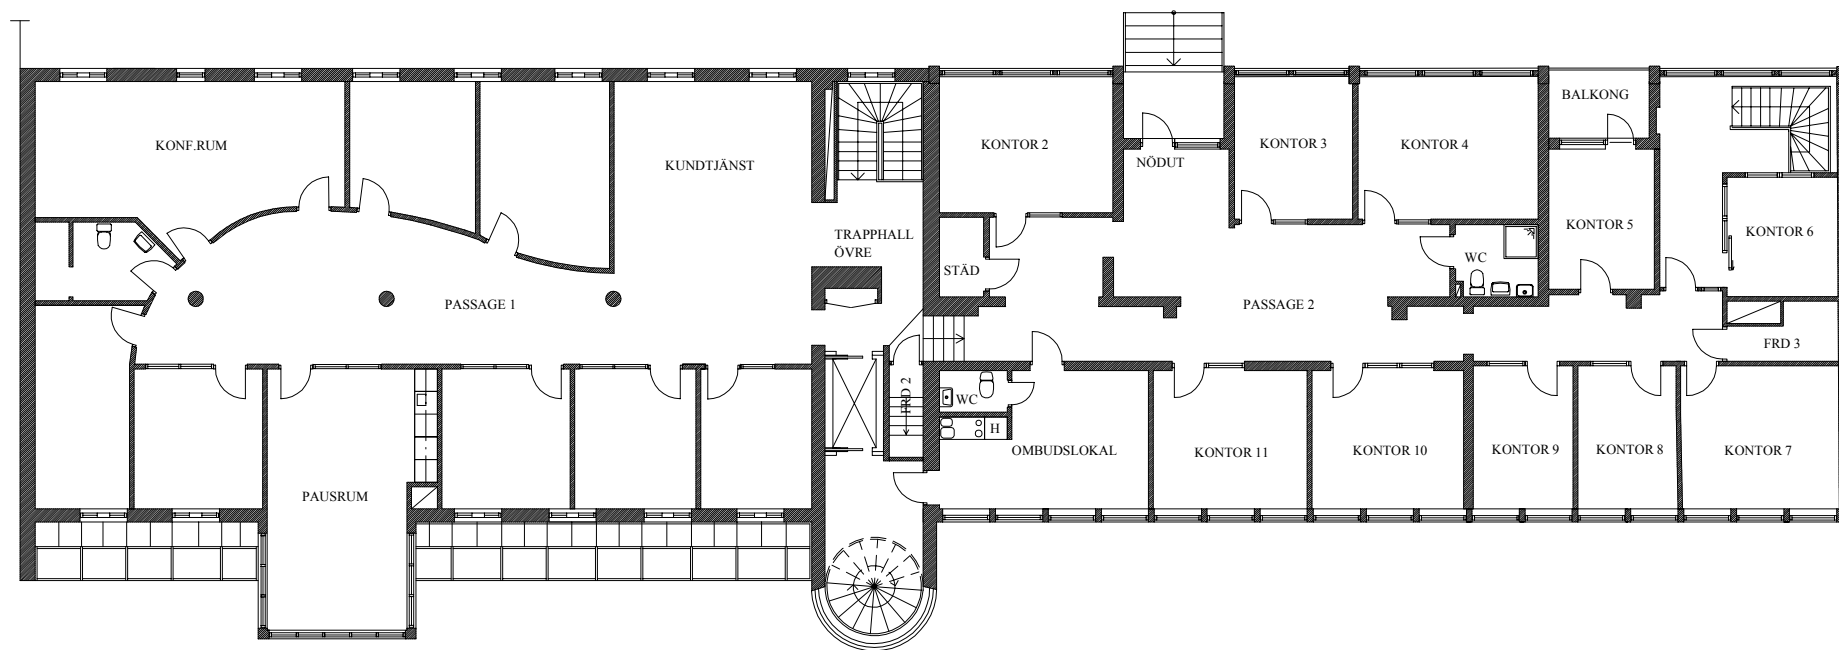

PLAN VÅNING 1 trp

SKANSKA

Rev	Antal	Revidering avser	Signatur	Datum
X	A	PANTEKTOR AB - VÄRNAMO		0370-46070
	K			
	V			
	VS			
	E			

RELATIONSHANDLING

X A PANTEKTOR AB - VÄRNAMO 0370-46070

K

V

VS

E

PANTEKTOR AB
arkitekt - ingenjör

Box 60700 216 10 Halmstad
Tel: 040-159610 Fax: 040-160173
mailto:kontakt@pantektor.se
www.pantektor.com
Myggestan 10 351 30 Värnamo
Tel: 0370-46070 Fax: 0370-679638
mailto:kontakt@pantektor.se

Titel: Anders Linusson

Datum: 2002-03-08

Projektansvarig: Zeljko Radetic

CORALLEN I VÄRNAMO AB

Kv. Vindruvan 4, Värnamo

Värnamo kommun

Ombyggnad för Lansförsäkringar

Planer

Skala: 1:200

Drömsnummer: 2000-229

Arkivnummer: A303:100

Rev: 1