


2019-10-18 14:41 P:\PDDC\_04-3100\04-3101\KARLSTAD\_Barkassen 7\7 Ritningar\A-montier\14-814-B Barkassen 7\_Kivern\_Plan3.rvt

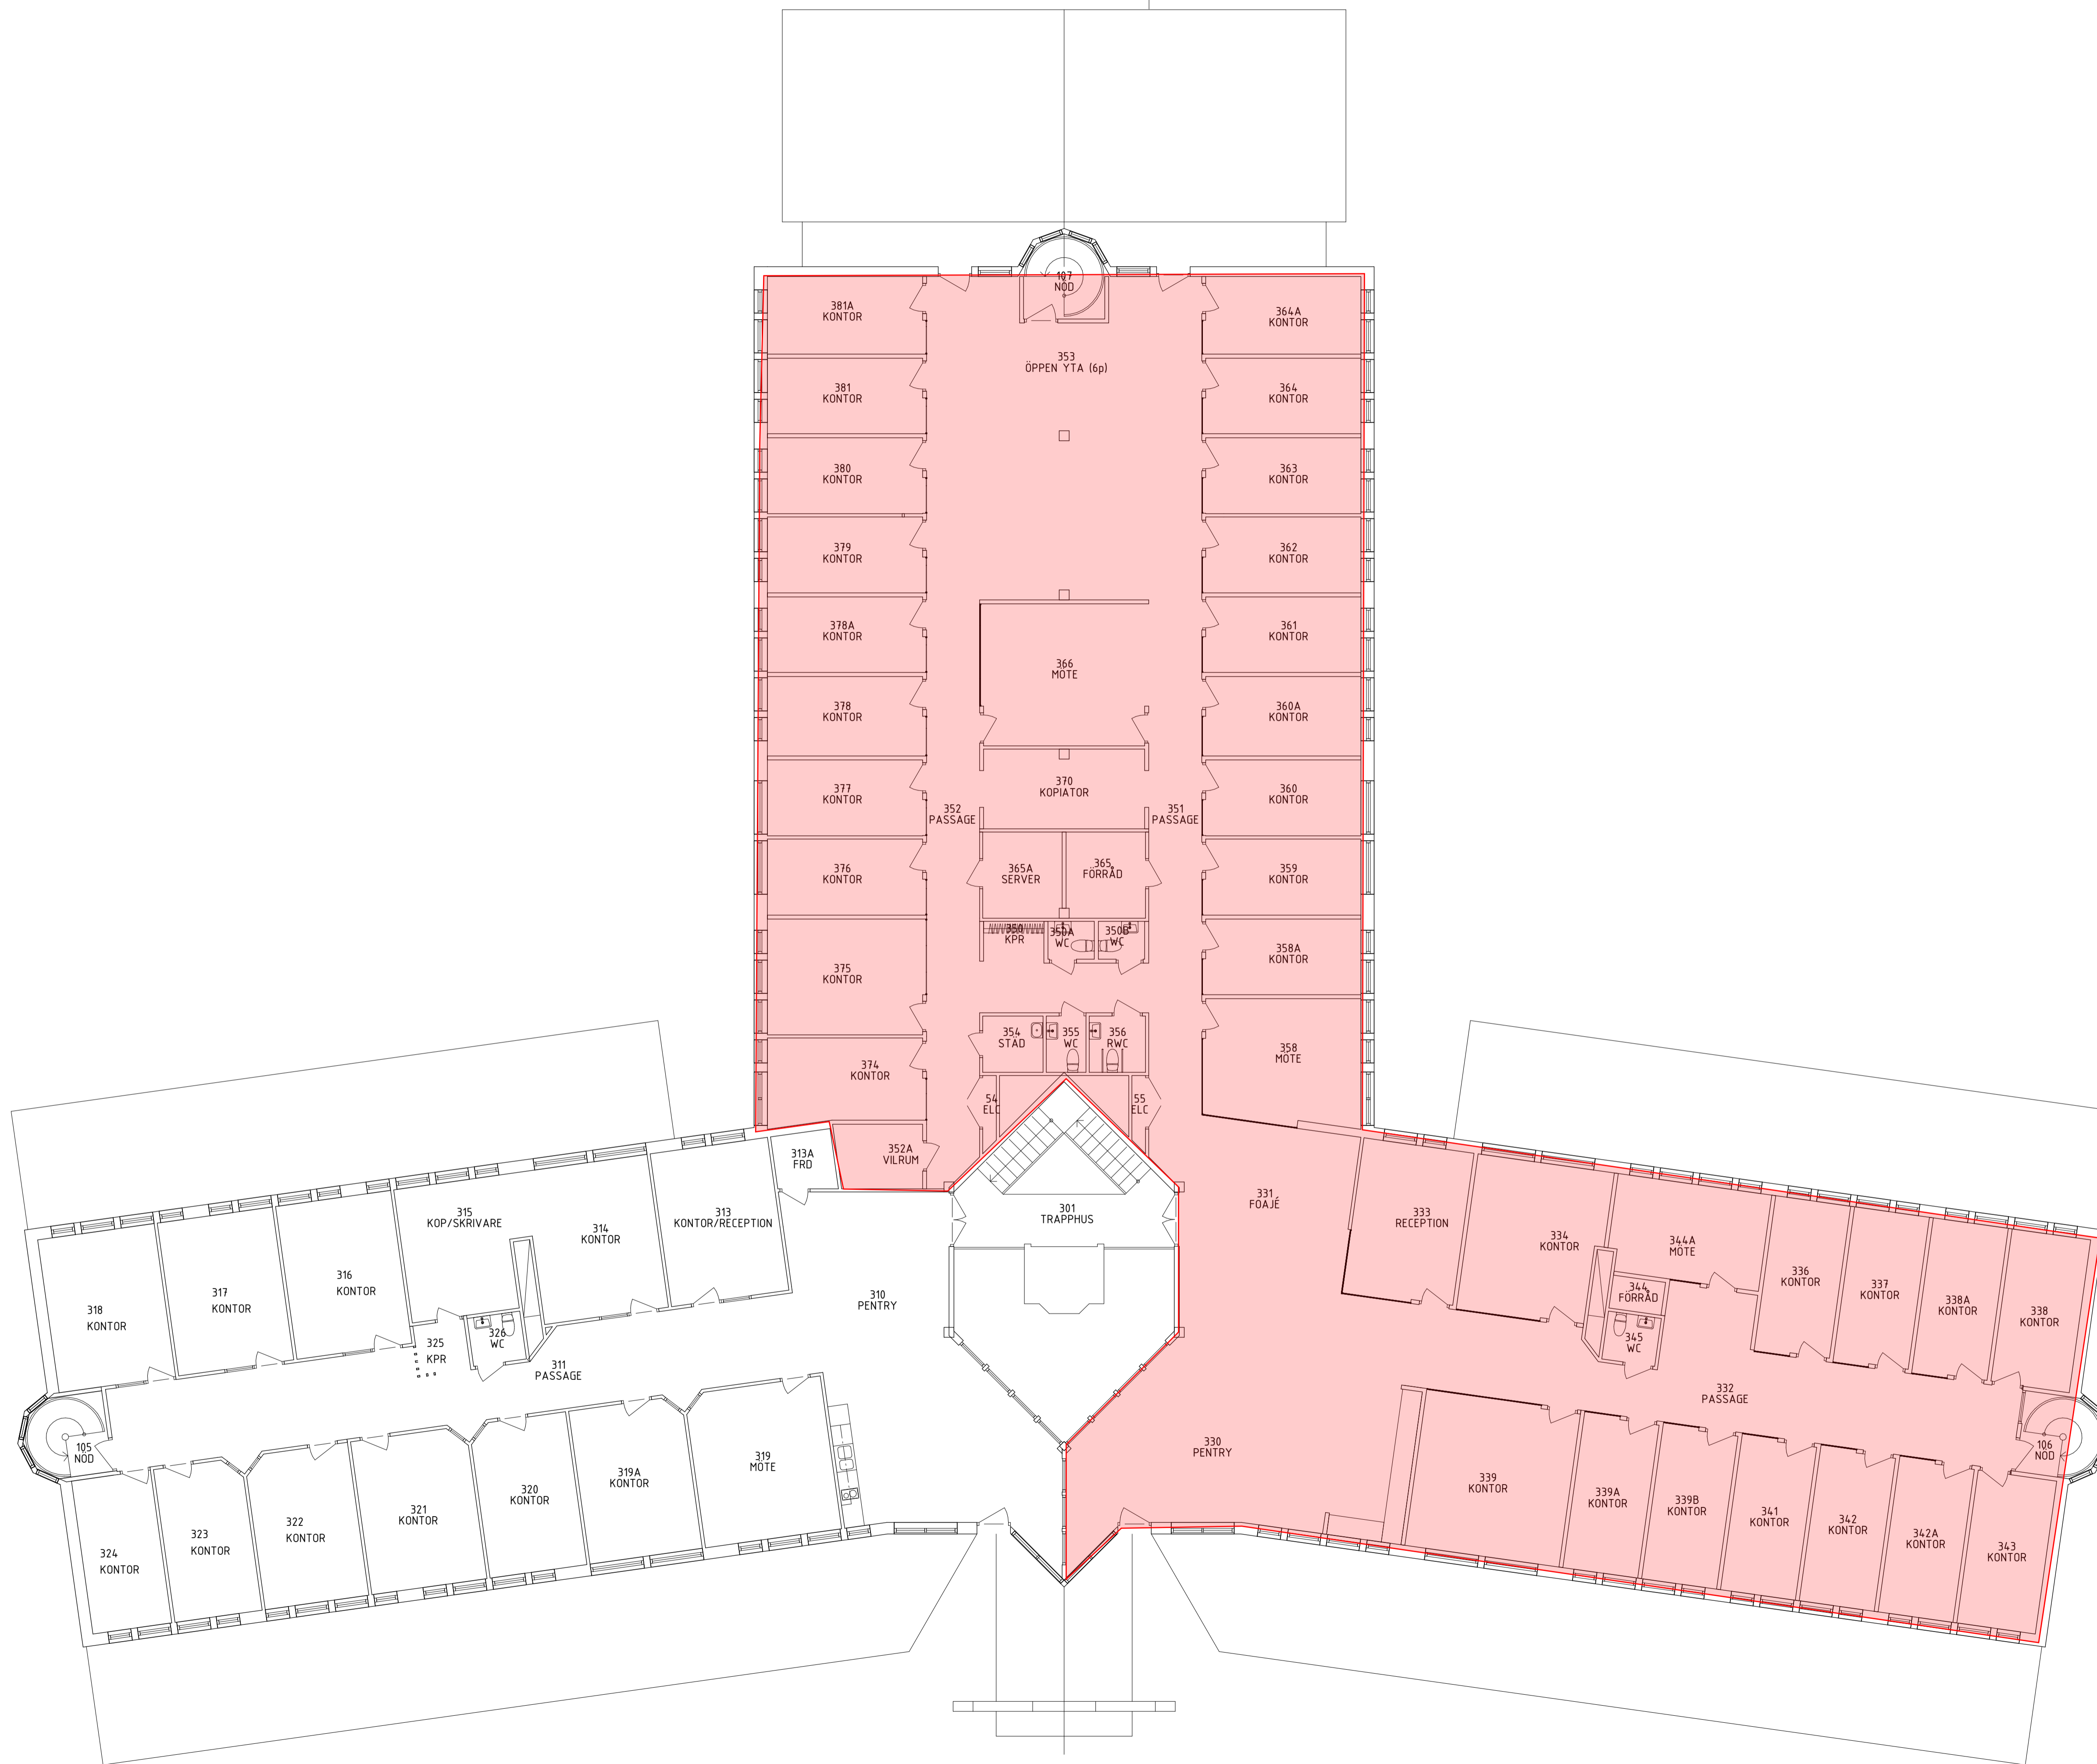

A	RELATIONSHANDLING	20019-10-18	FL
BET	ANDRINGEN AVSER	DATUM	SIGN
<b>RELATIONSHANDLING</b>			
<b>Barkassen 7</b> Karlstads kommun			
<b>MONDO</b>		Tynningegatan 6 652 16 KARLSTAD 054-22 22 80 karlstad@mondo.se	
UPPDRAG NR 04-804-B		RITAD/KONSTR AV MLM	HANDELAGGARE RB
DATUM 2018-08-22		ANSVARIG Rune Börhaug	
Ombyggnad			
<b>Plan 3</b>			
SKALA	NUMMER	BET	
A1 1:100	A-40-1-030	A	
A3 1:200			