



AREA, VOLYM
 BTA 1076.7 m²
 BTV 3714.6 m³

630

850

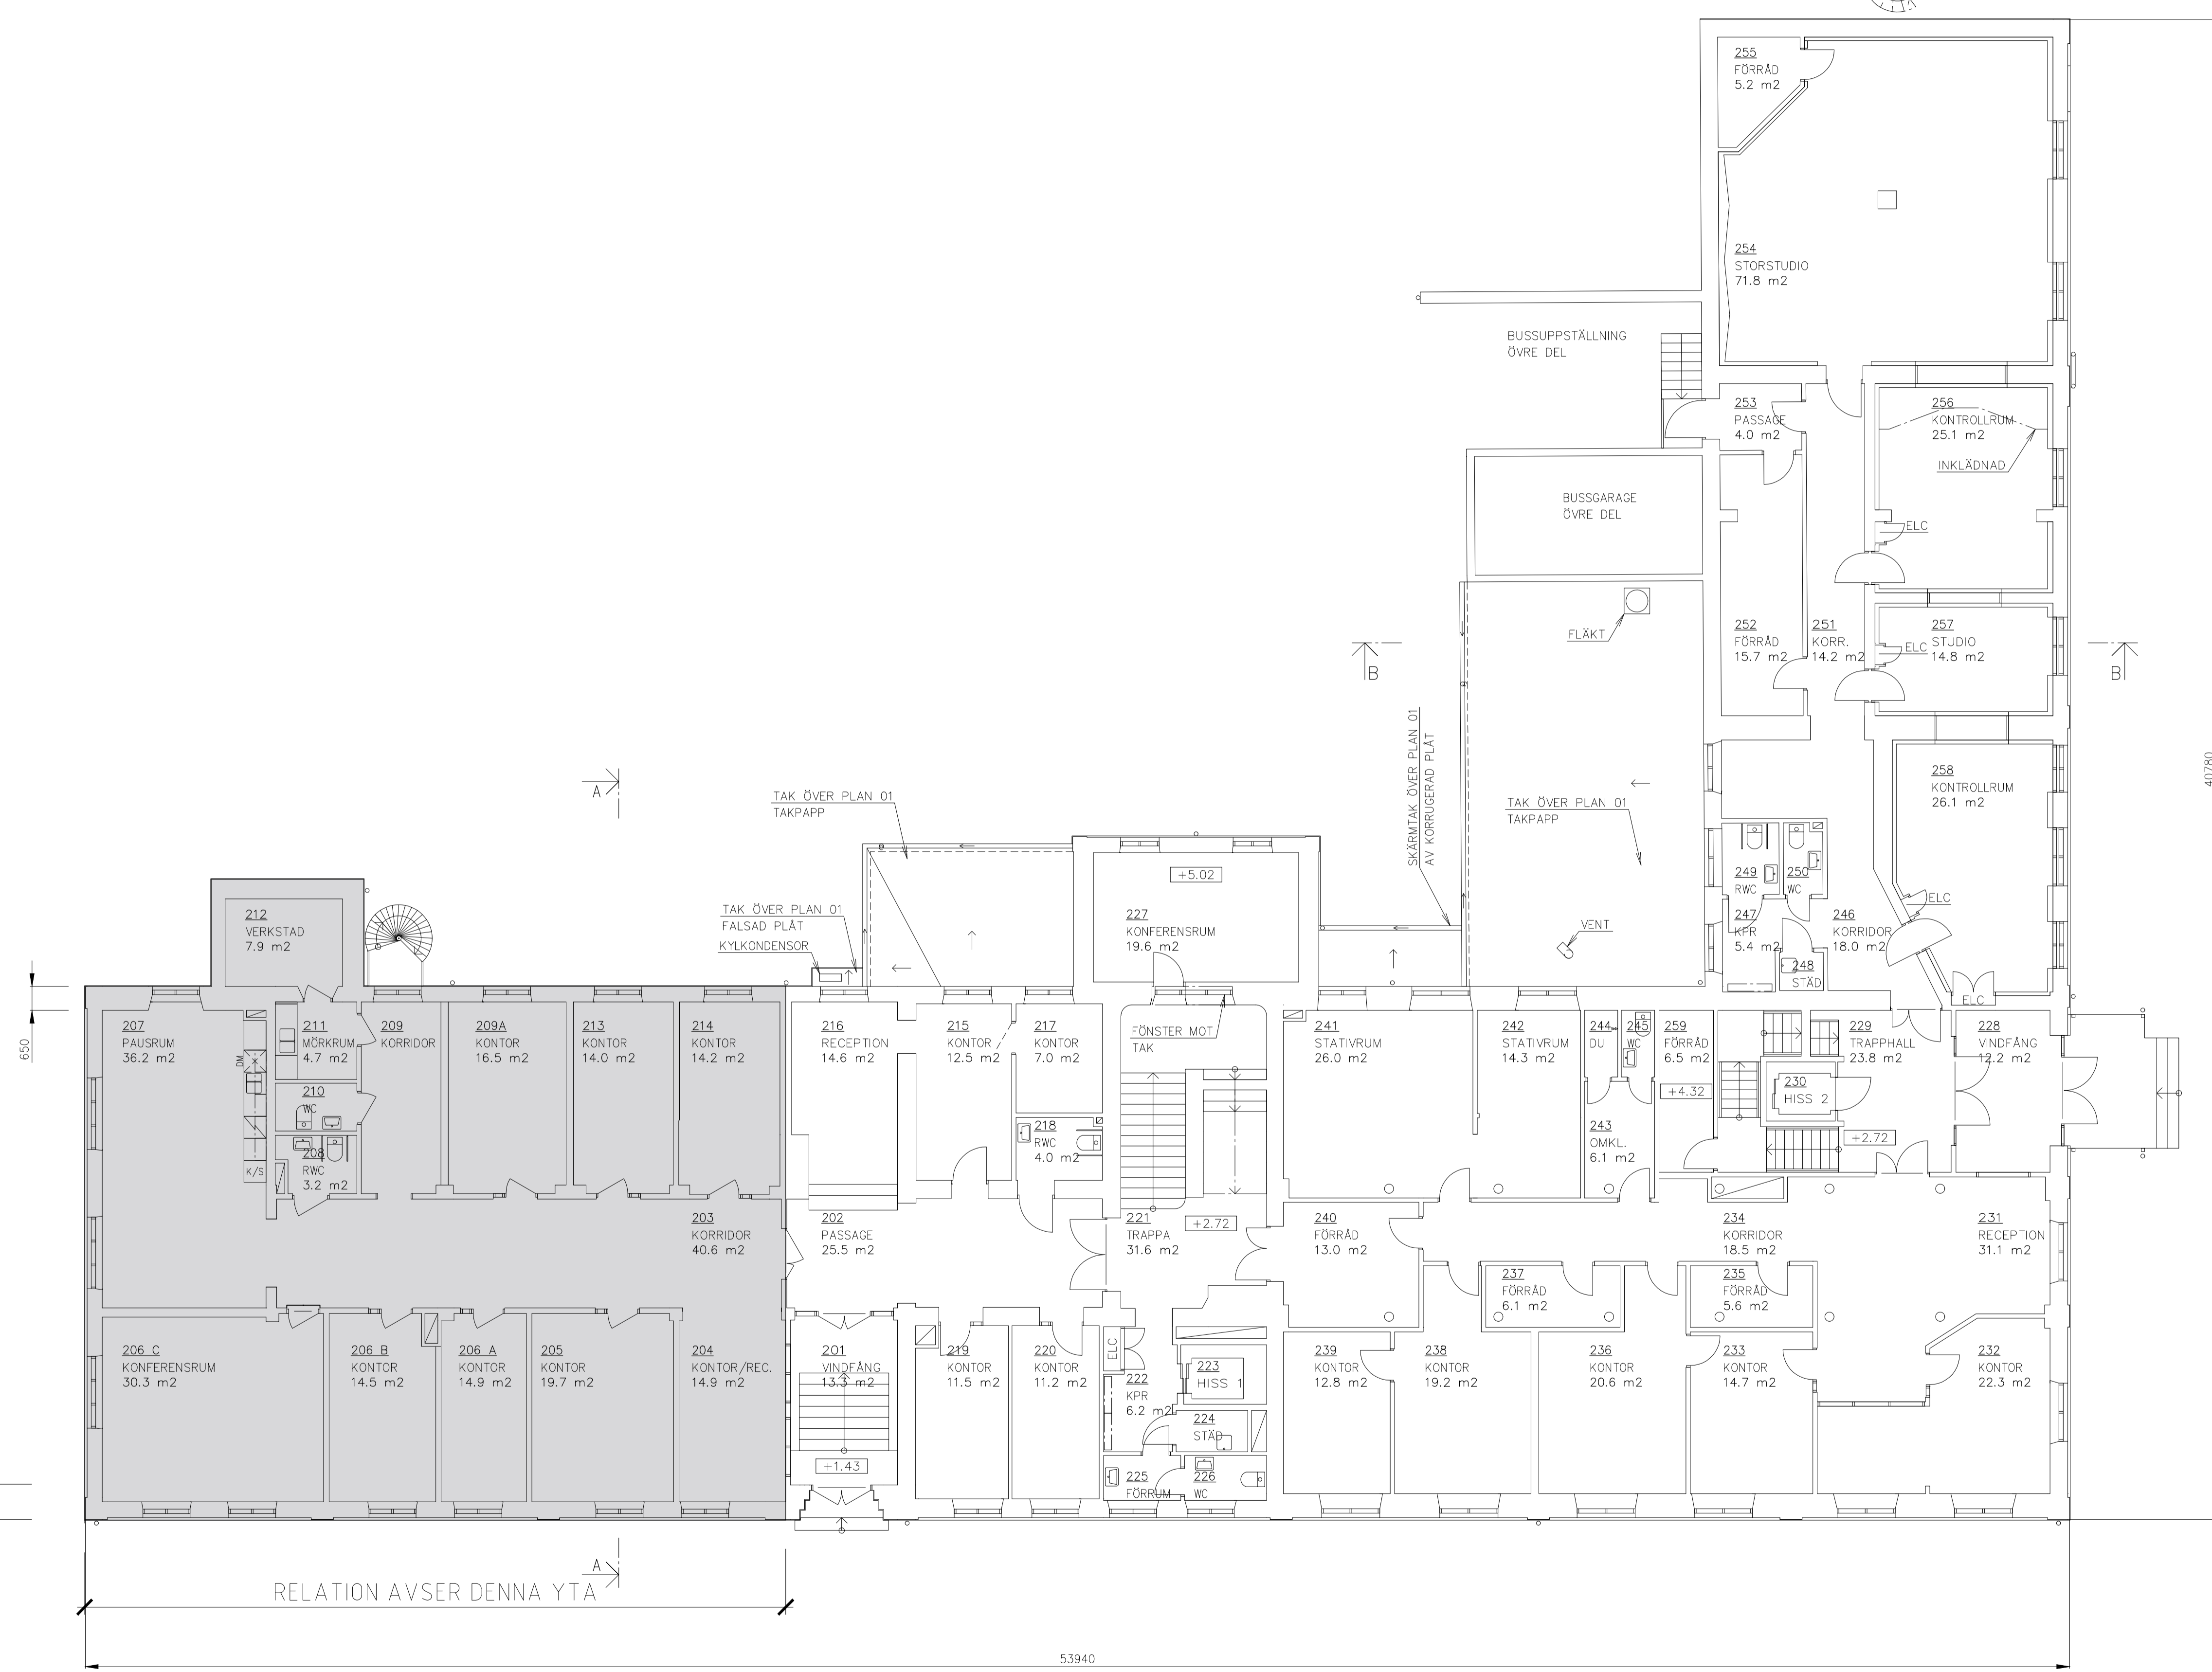

40780

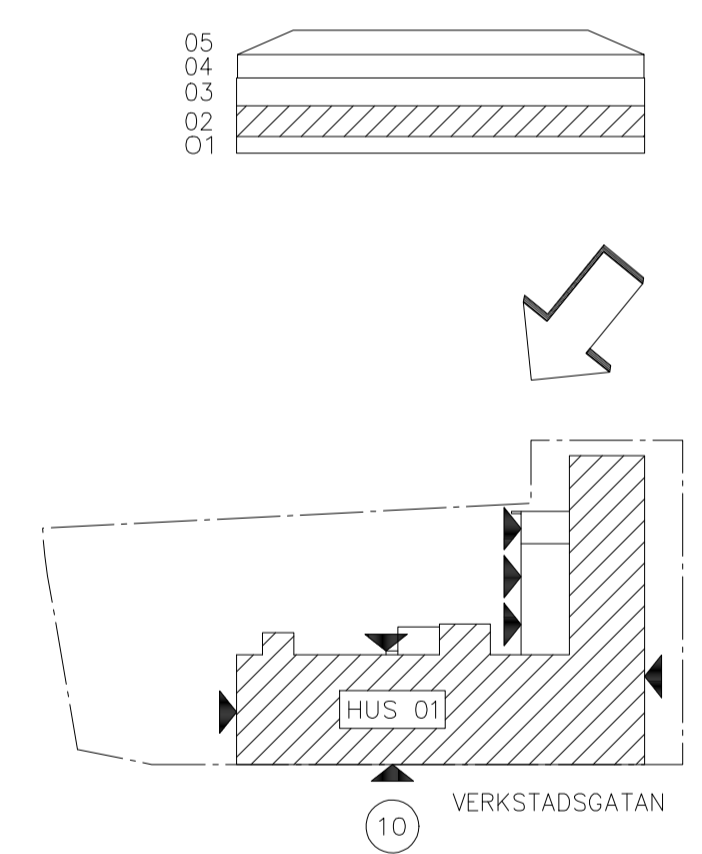

RELATION AVSER DENNA YTA

53940

0 1 2 3 4 5 10 15 METER

0 5 10 m

BET	ANT	ÄNDRINGEN AVSER	SIGN	DATUM
RELATIONSHANDLING				
KLÖVERN HYBELEJEN 17				
MONDO		Magnus Z Löbergskajen 652 24 KARLSTAD 054-22 22 80 karlsta@mondo.se		
UPPDRAG NR 04-953A	RITAD AV MLM	HANDLAGGARE RB		
DATUM 2019-09-27	ANSVARIG RB			
PLAN 2 (BV)				
SKALA 1:200 1:100	FORMAT A3 A1	NUMMER A300:01021	BET	

XREF

LAGER: SB11

P:\PDC\04-953\04-953_KARLSTAD_HYBELEJEN_KLÖVERN_A_HYRESGASTANPASSNING\9 UTSICKSKY 2019-09-27 RELATION\01021_A_RELATION\DWG_FREDRICK LINDQVIST