

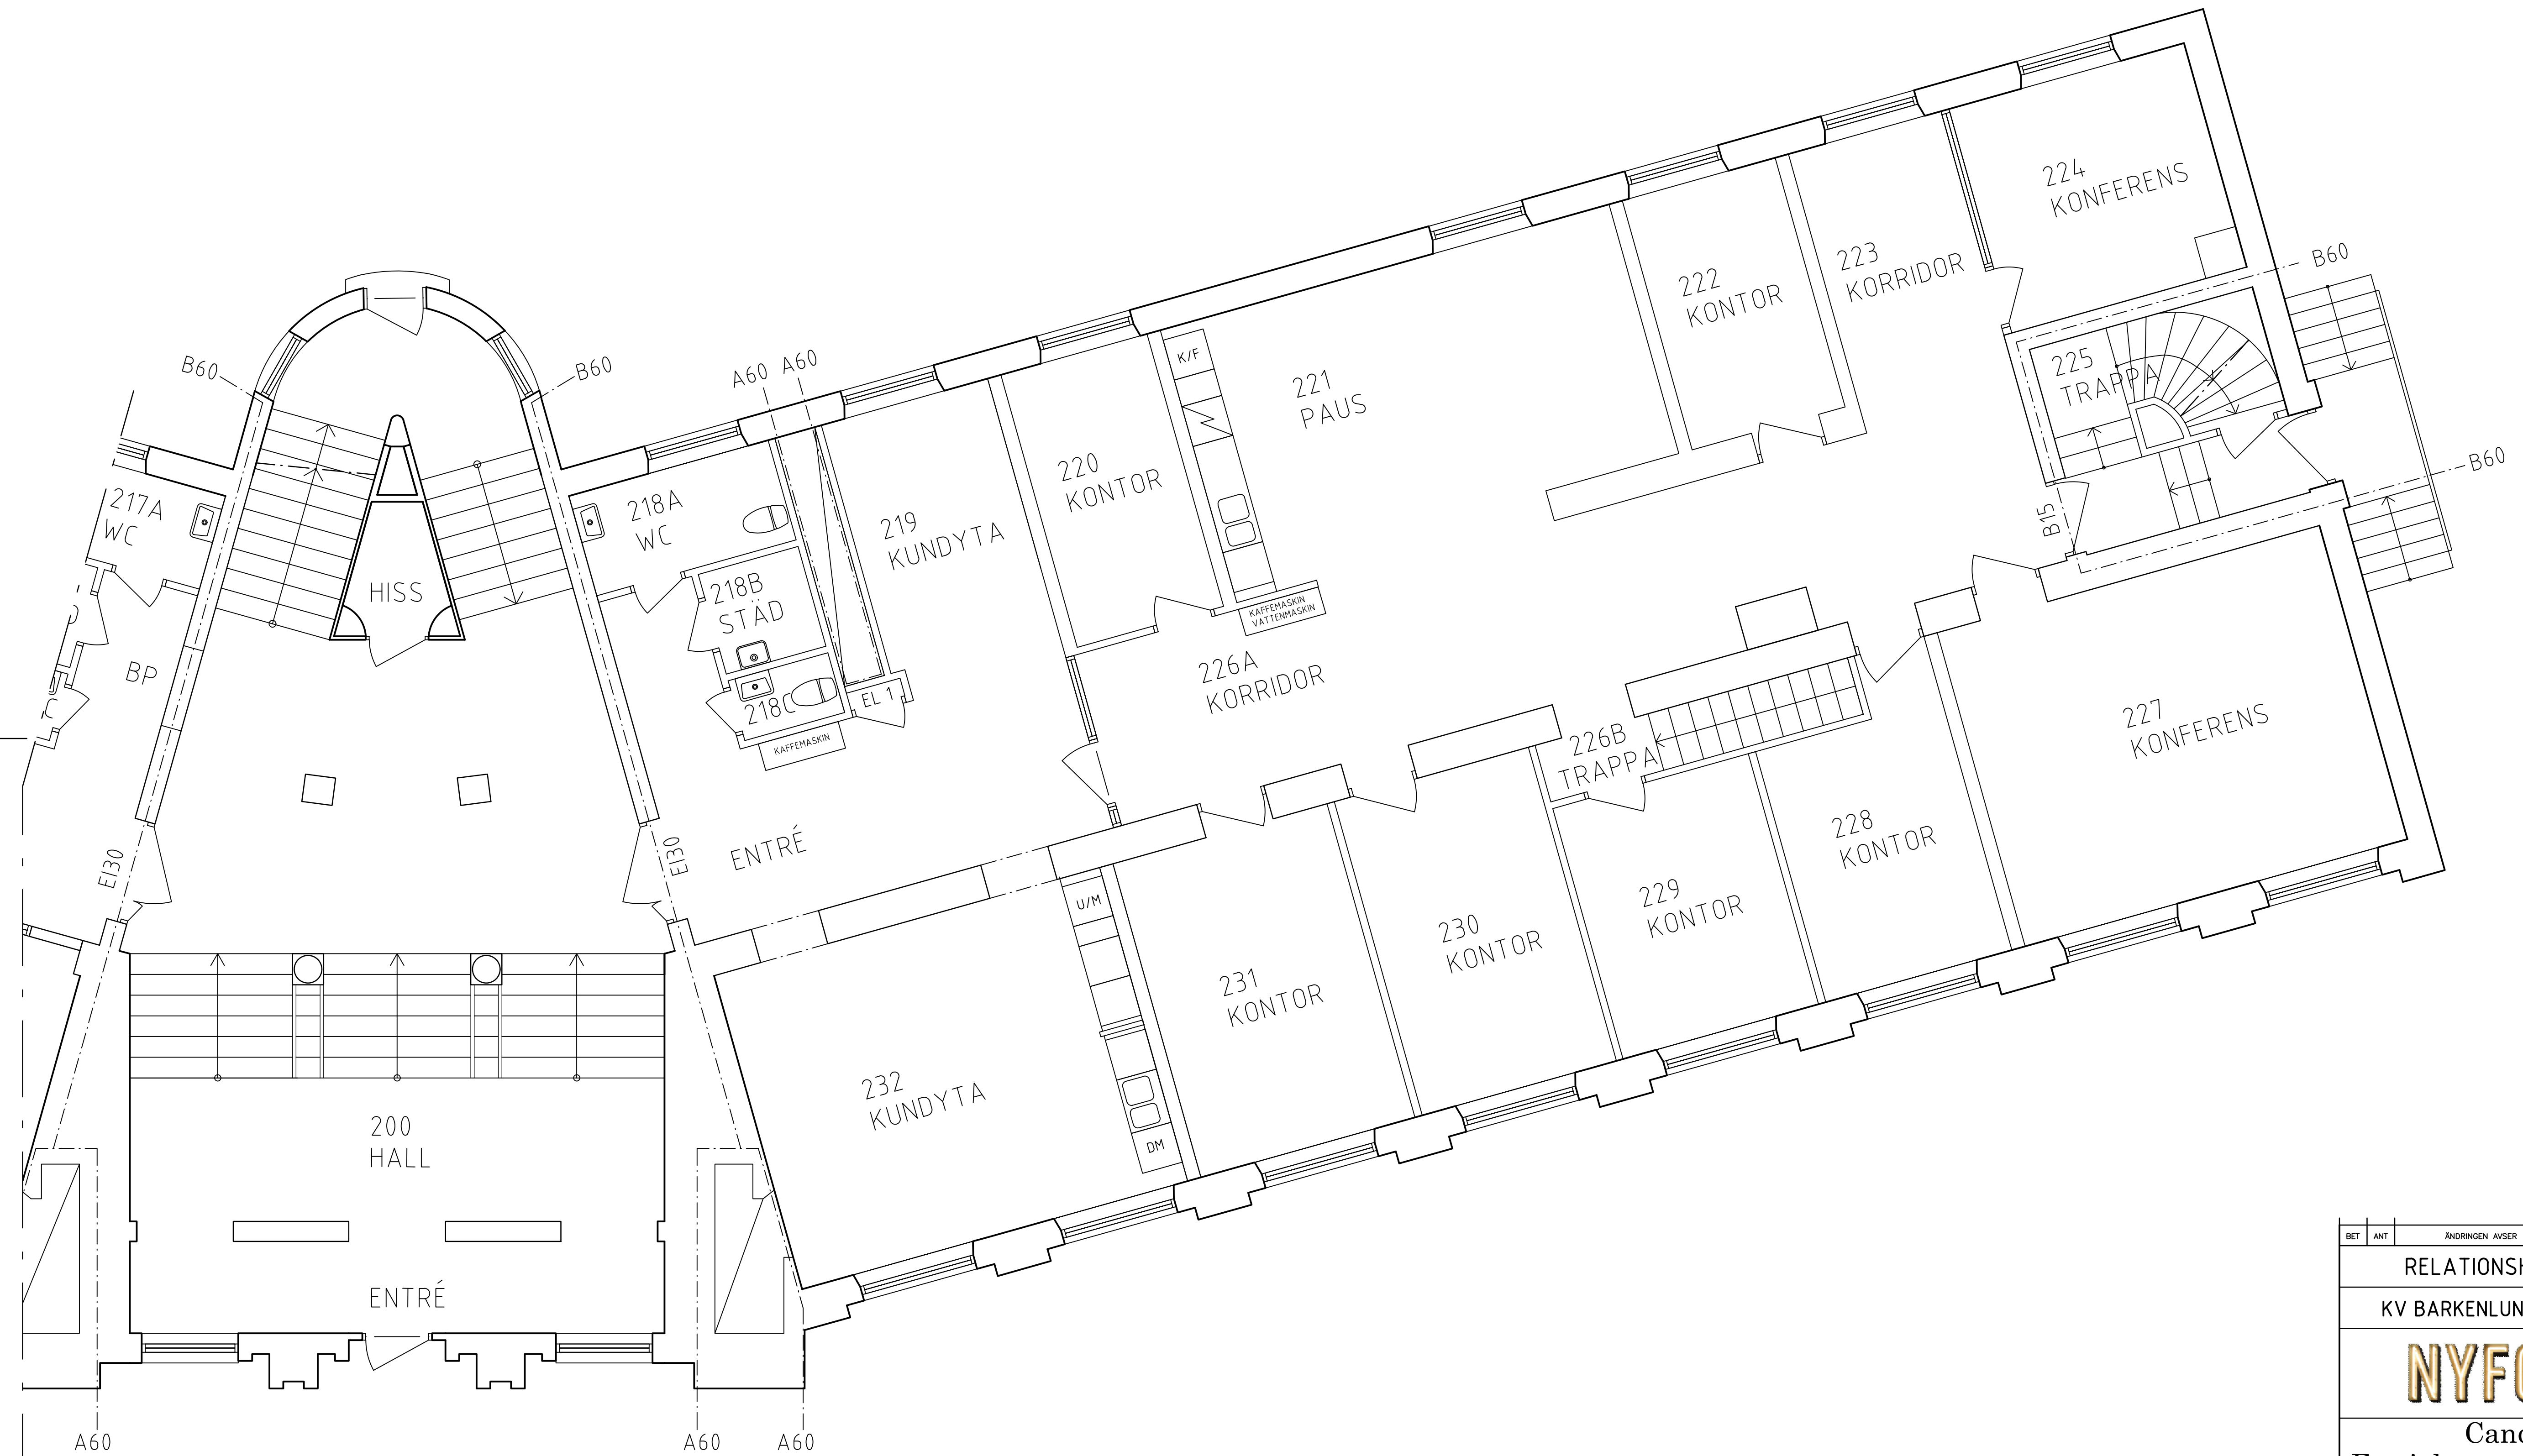


DENNA RITNING BYGGER PÅ ETT ÄLDRE
RITNINGSUNDERLAG. INGEN DETALJMÄTNING
HAR UTFÖRTS. AVVIKELSER KAN FÖREKOMMA

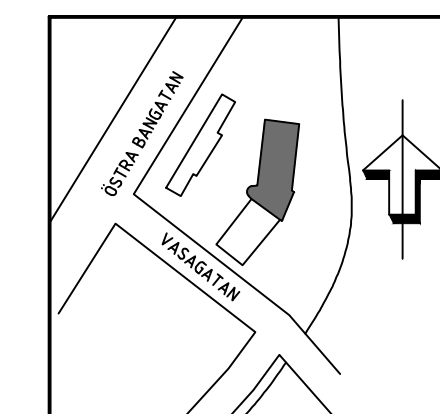

PLAN 2, BOTTENVÅNINGEN

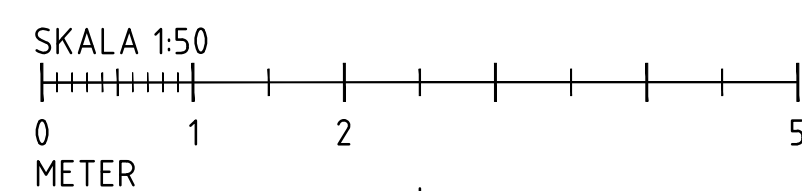

BET	ANT	ÄNDRINGEN AVSER	SIGN	DATUM
RELATIONSHANDLING				
KV BARKENLUND 11, ÖREBRO				
NYFOSA				
Candid Fastighetsutveckling AB				
FORSKÄRVÄGEN 1, SE-702 18 ÖREBRO				
UPPDRAG NR	794.0720-xxxx	RITAD AV	E.NORDLUND	HANDLÖGGARE
DATUM	2020-11-16	ANSVÄRIG	SOFIA DAHL	S.DAHL
-				
-				
PLAN 2, BOTTENVÅNINGEN				
DEL 2				
SKALA	A1: 1:50	NUMMER	A-40.1-2102	
	A3: 1:100		I BET	