



DENNA RITNING FÅR EJ ANVÄNDAS, KOPIERAS, FÖREVISAS FÖR ELLER UTLÄNNAS TILL ANNAN PERSON OCH EJ HELLER UTNYTTJAS FÖR TILLVERKNING TILL ANNAN ANVÄNDNING ÄN INOM ANGIVET PROJEKT UTAN SKRIFTLIGT TILLSTÄND FRÅN UPPDRAGSMANNEN.

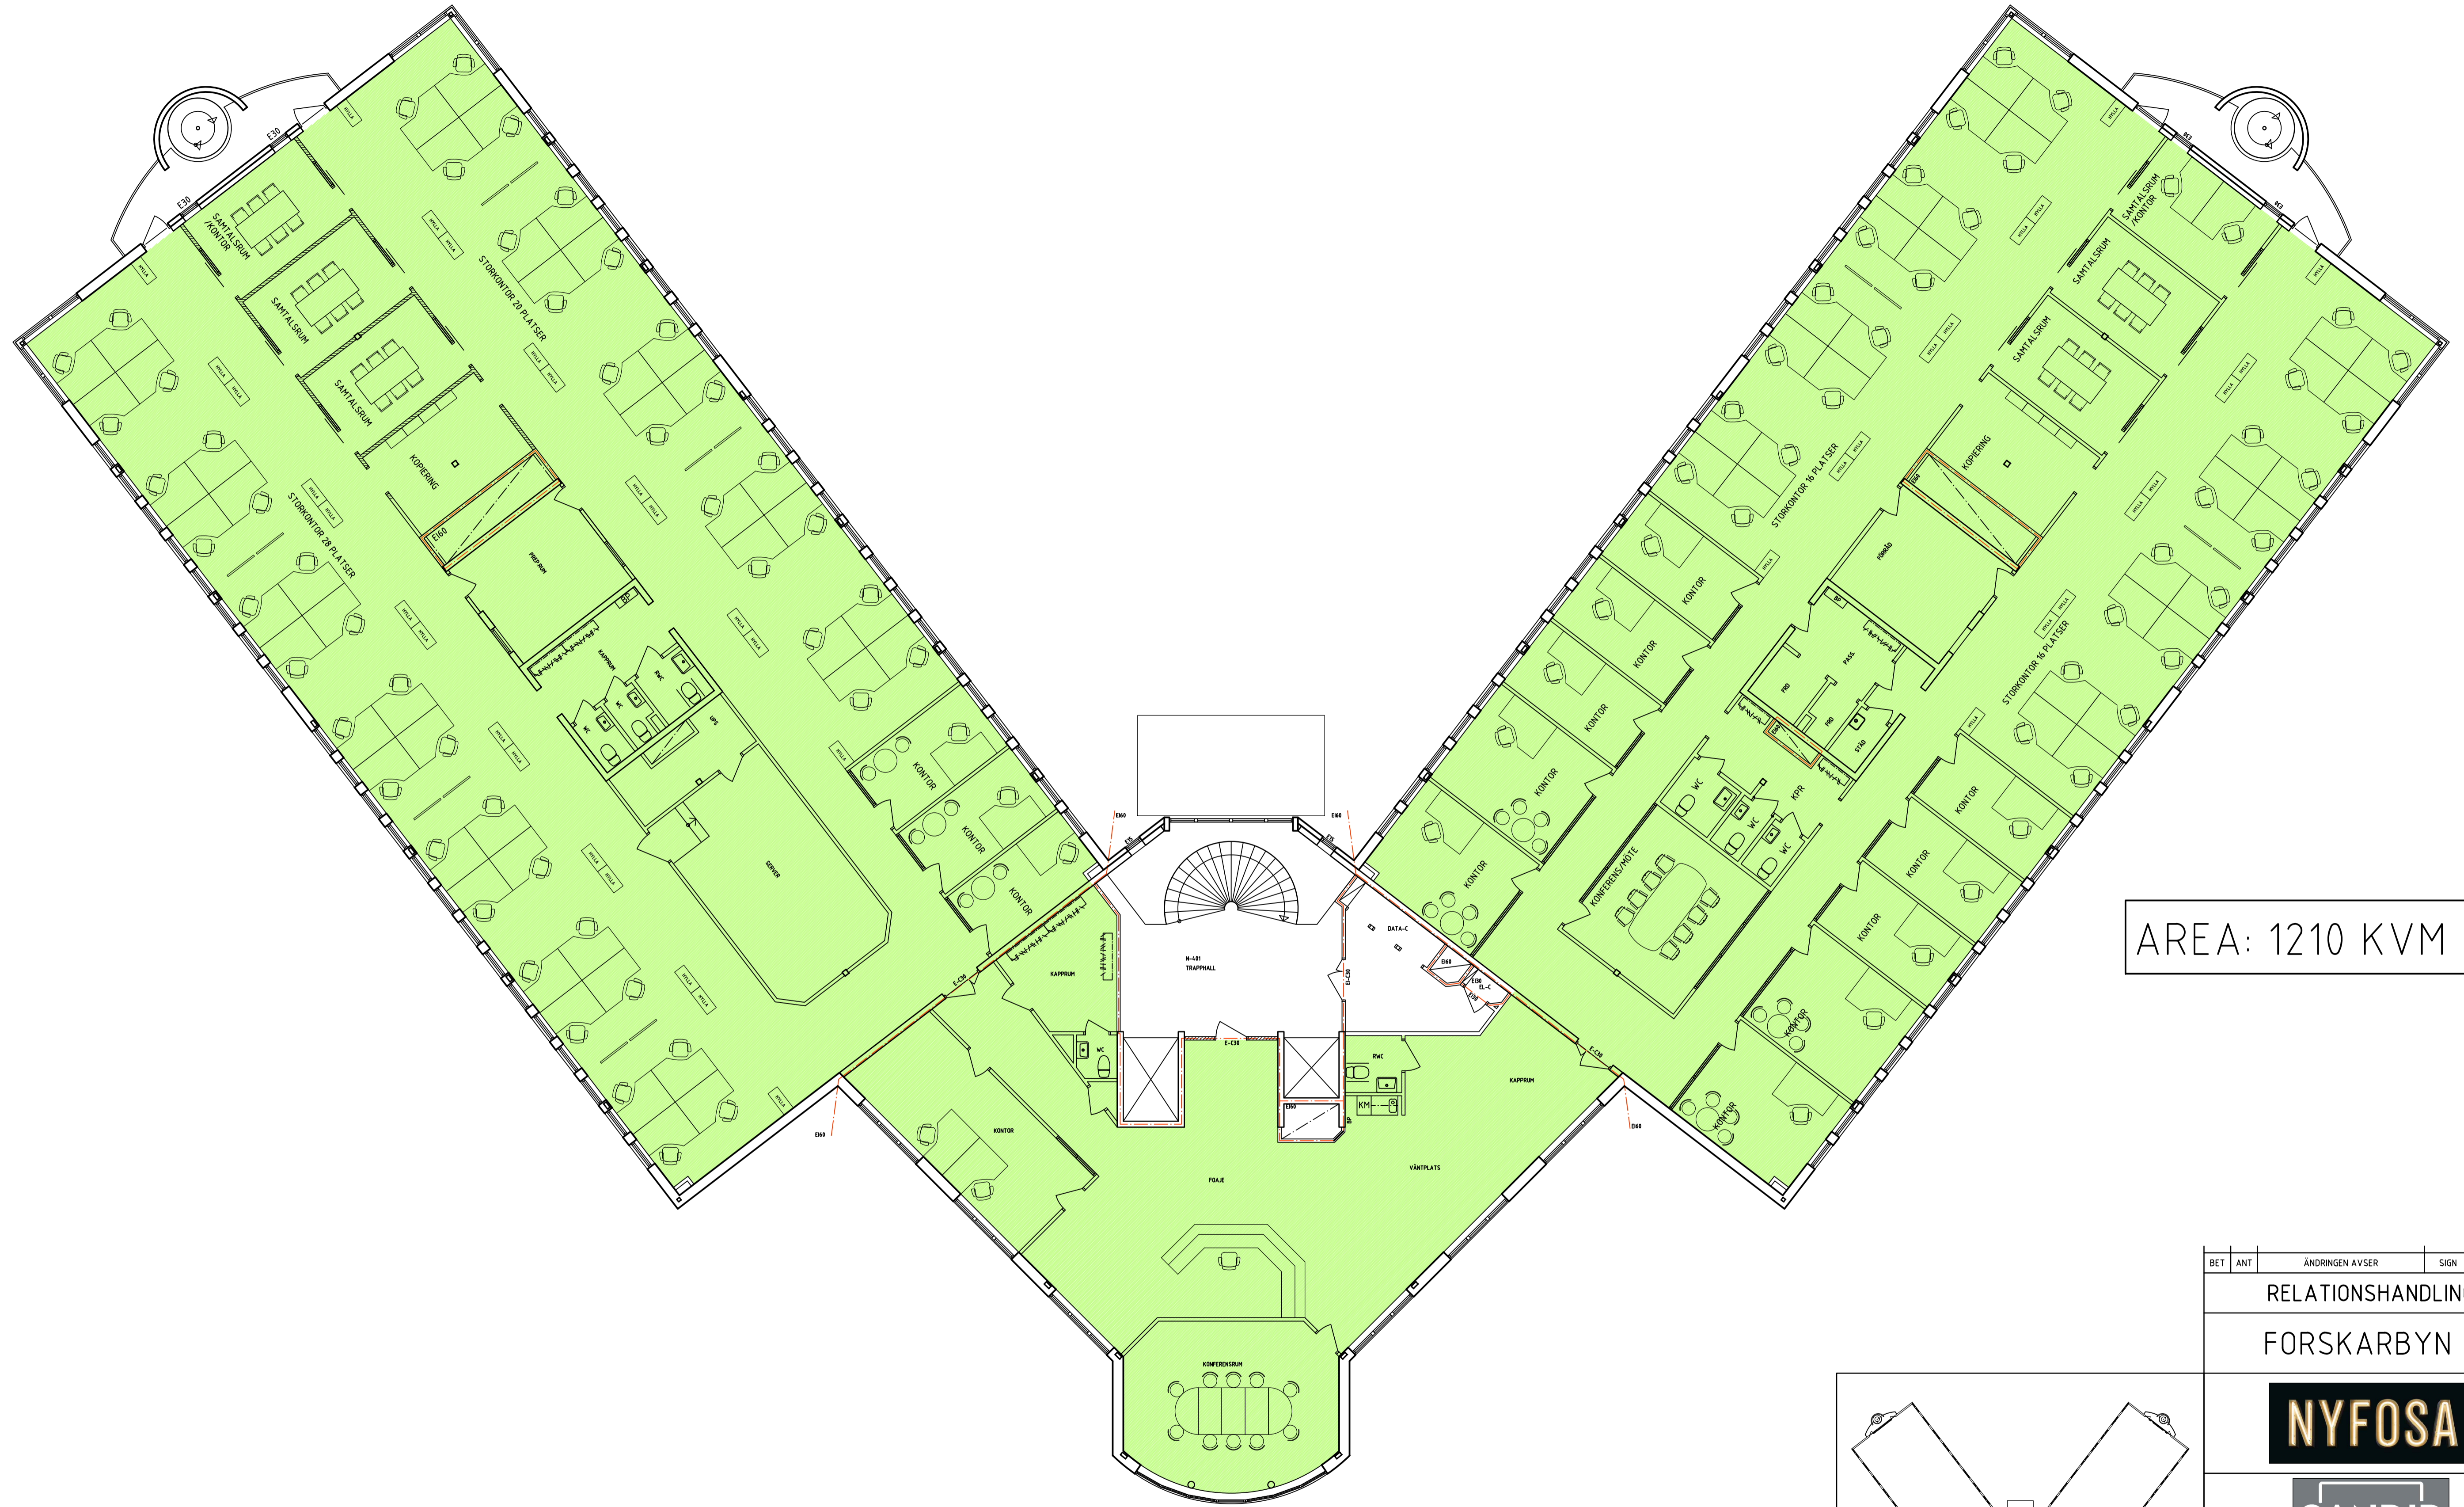


AREA: 1210 KVM

PLAN 4, VÅNING 3
SKALA 1:100

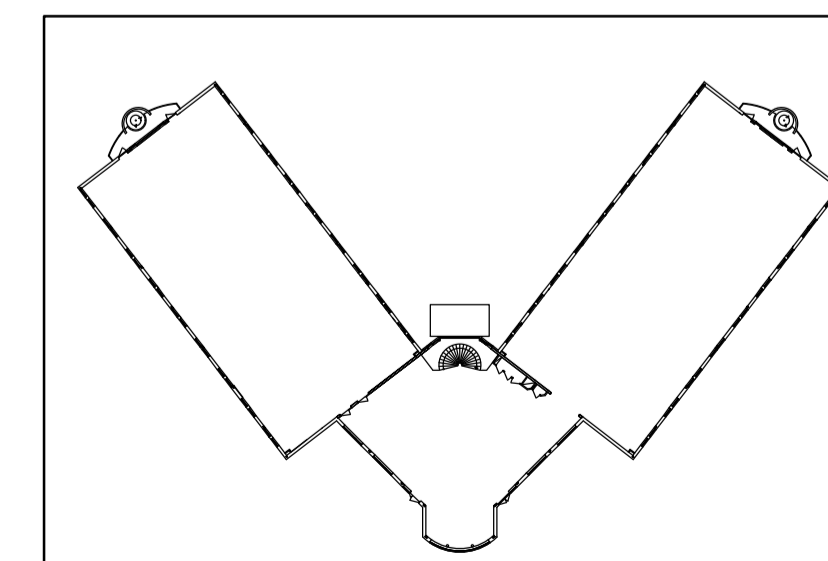

ORIENTERINGSFIGUR

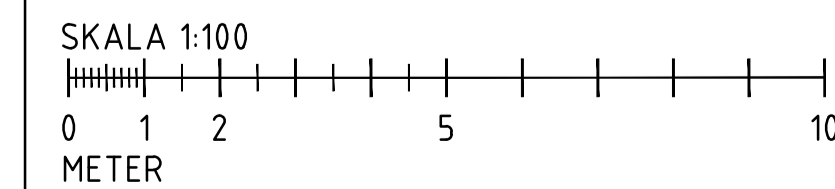

| BET | ANT | ÄNDRINGEN AVSER | SIGN | DATUM |
|--|----------------------------------|---------------------------|------|-------|
| | | RELATIONSHANDLING | | |
| | | FORSKARBYN 2 | | |
| NYFOSA | | | | |
| CANDID FASTIGHETSUTVECKLING AB | | | | |
| UPPDRAG NR 794.0530 | RITAD AV E. NORDLUND | HANDLAGGARE SOFIA DAHL | | |
| DATUM 2019-12-17 | UPPDRAGSANSVARIG HENRIK ANDRÉ | | | |
| NETCITY ÖREBRO, ALMBY 11:323 | | | | |
| PLAN 4, VÅNING 3 TR | | | | |
| SKALA (A1) | NUMMER | I BET | | |
| 1:100 (A3 1:200) | A-40.1-400 | | | |