


DENNA RITNING FÅR EJ ANVÄNDAS, KOPIERAS, FÖREVISAS FÖR ELLER UTLÄNNAS TILL ANNAN PERSON OCH EJ HELLER UTNYTTJAS FÖR TILLVERKNING TILL ANNAN ANVÄNDNING ÄN INOM ANGIVET PROJEKT UTAN SKRIFTLIGT TILLSTÄND FRÅN UPPDRAGSMANNEN

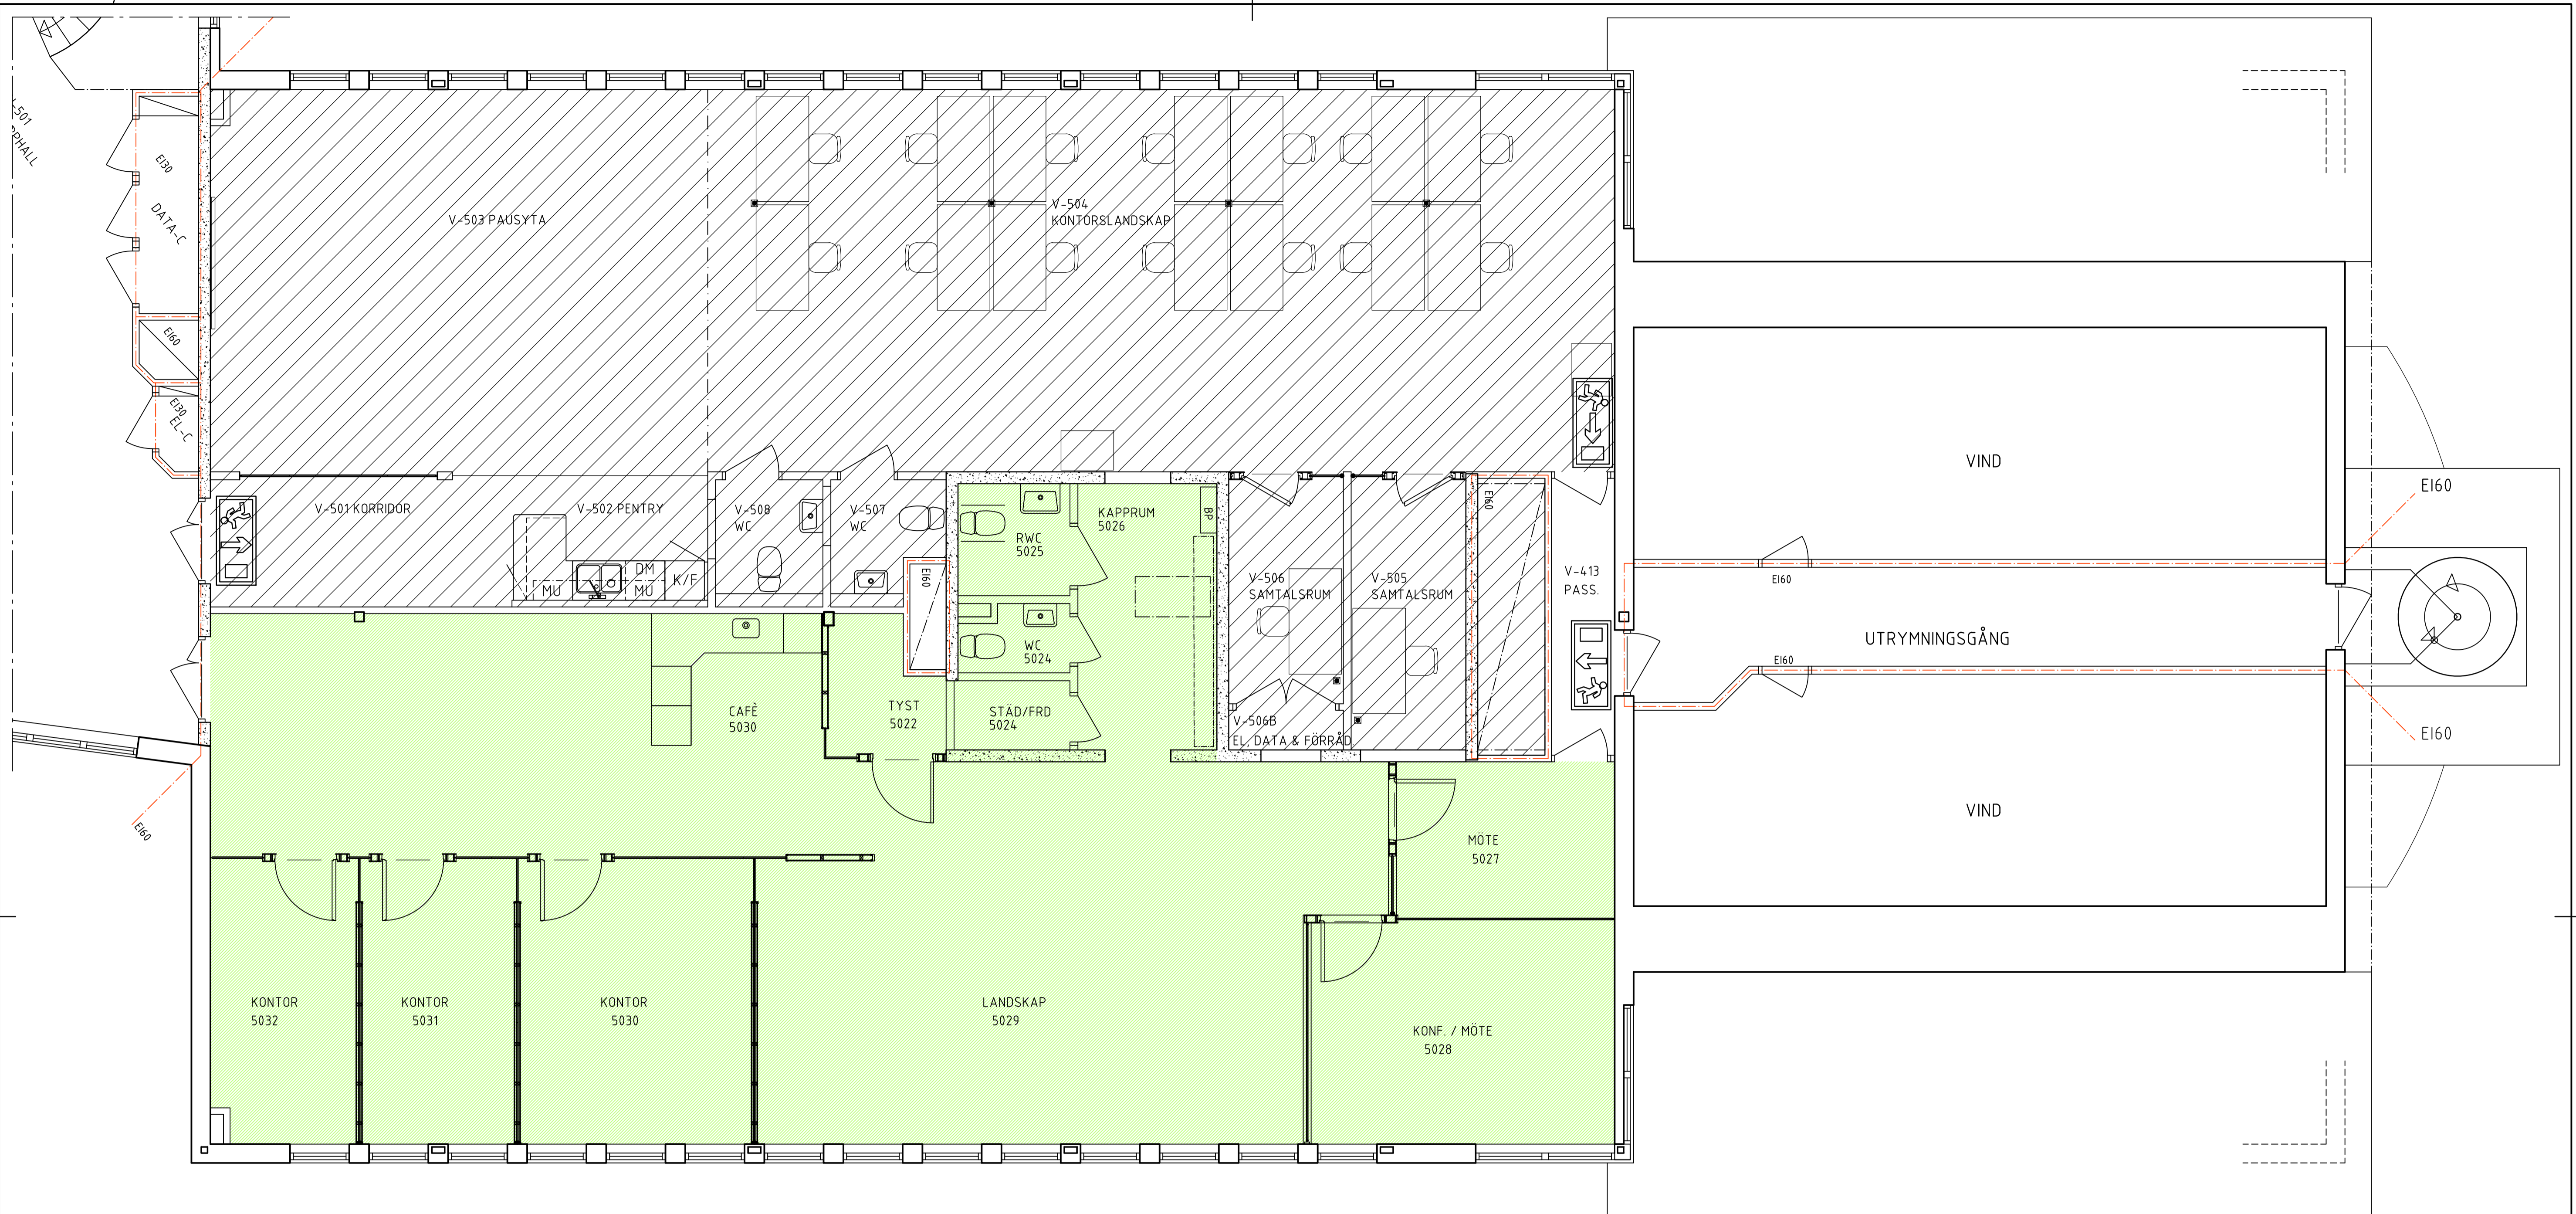

PLAN 5, VÅNING 4, DEL 2
SKALA 1:50

AREA: 164 KVM

FÖRKLARINGAR

ALLA MÅTT ÄR TEORETISKA. DET ÄLIGGER ENTREPRENÖREN ATT INNAN ARBETET PÅBÖRJAS UTFÖRA UPPMÄTNINGAR OCH AVVÄGNINGAR PÅ DE BEFINTLIGA KONSTRUKTIONSELEMT. PÅVERKAR UTFORMNINGEN AV NYA KONSTRUKTIONSELEMT. ALL NY KONSTRUKTION ANPASSAS EFTER VERKLIGA UPPMÄTTA MÅTT.

ALLA MÅTT I MILLIMETER.
ALLA PLUSHÖJDER I METER.

--- BRANDCELLSGRÄND E160

GENOMLYST UTRYMNINGSSKYLT ENLIGT AFS 2008:13

FÖRKLARINGAR

BEF. BETONGVÄGG

BEF. VÄGGAR

NYA VÄGGAR

BEF. DÖRR


NY DÖRR

NY GLASAD DÖRR


EL-STAV

FÖRESKRIFTER

HÄNVISNINGAR

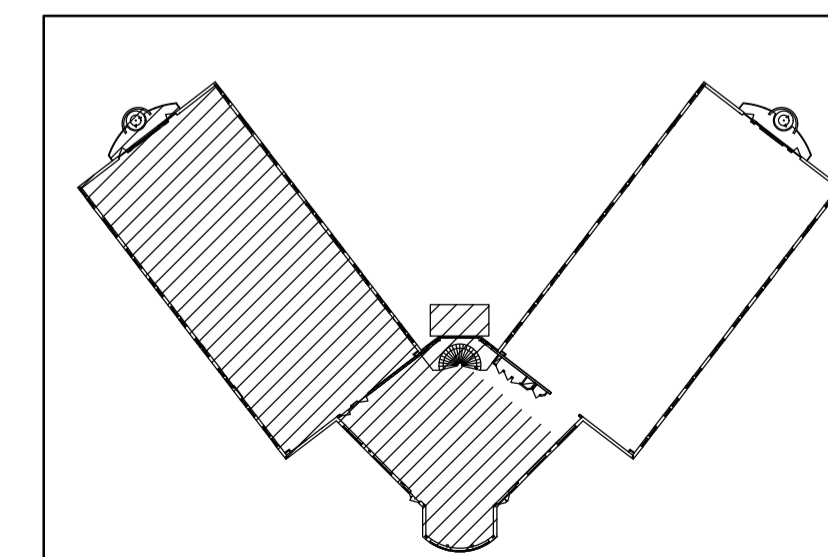

ORIENTERINGSFIGUR

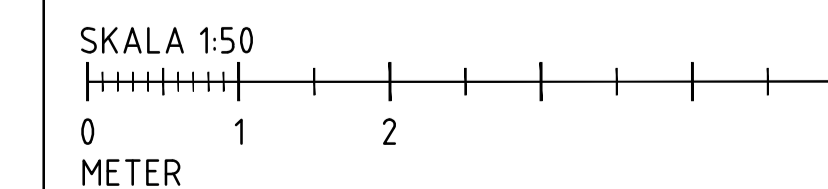

BET	ANT	ÄNDRINGEN AVSER	SIGN	DATUM
		RELATIONSHANDLING		
		FORSKARBYN 2		
		NYFOSA		
		Candid Fastighetsutveckling AB		
		FORSKARVÄGEN 1, SE-702 18 ÖREBRO		
UPPDRAG NR	794.0530	RITAD AV	E. NORDLUND	HANDLAGGARE
DATUM	2019-12-17	UPPDRAGSANSVARIG	HENRIK ANDRÉ	SOFIA DAHL
		NETCITY ÖREBRO, ALMBY 11:323		
		PLAN 5, VÅNING 4 TR, DEL 2		
SKALA (A1)	1:50 (A3 1:100)	NUMMER	A-40.1-502	