

ModelID: Sjevanddwgpreffix\_Sjevanddwgmain

Kref: SXref

SKALA: 1:100 (A1)	MÅTTEN: 1:200 (A3)
Värnamo kommun	
Plan Bottenvåning	
NYBGGNAD AV INDUSTRIHOTELL	
DATUM: 2008-06-19	GÖKAND AV: [REDACTED]
UPPGÅVA NR: 2007-033	RITAD / KONSTRUERAD AV: [REDACTED]
VS: JÖCHNICKS RÖR	0370-15200
V: INNEKLIMAT I VÄRNAMO	0370-691075
E: TELEMONTAGE I VÄRNAMO	0370-692700
K: BGGINGENJÖRSBYRÅ I GNOSJÖ	0370-98065
A: PRIMA ARKITEKT AB	0370-66010

107 ALSTREMERIKON

**SKANSKA**

ETI fastighetsbolag | Corallenkoncernen

**Corallen**


BYGGNAD

KV. FLUNDRAN 4  
VÄRNAMO

ORIENTERINGSKARTA

RELATIONSHANDLING

RETT MTT ANDRKEN VYSEK DATUM SKÖN

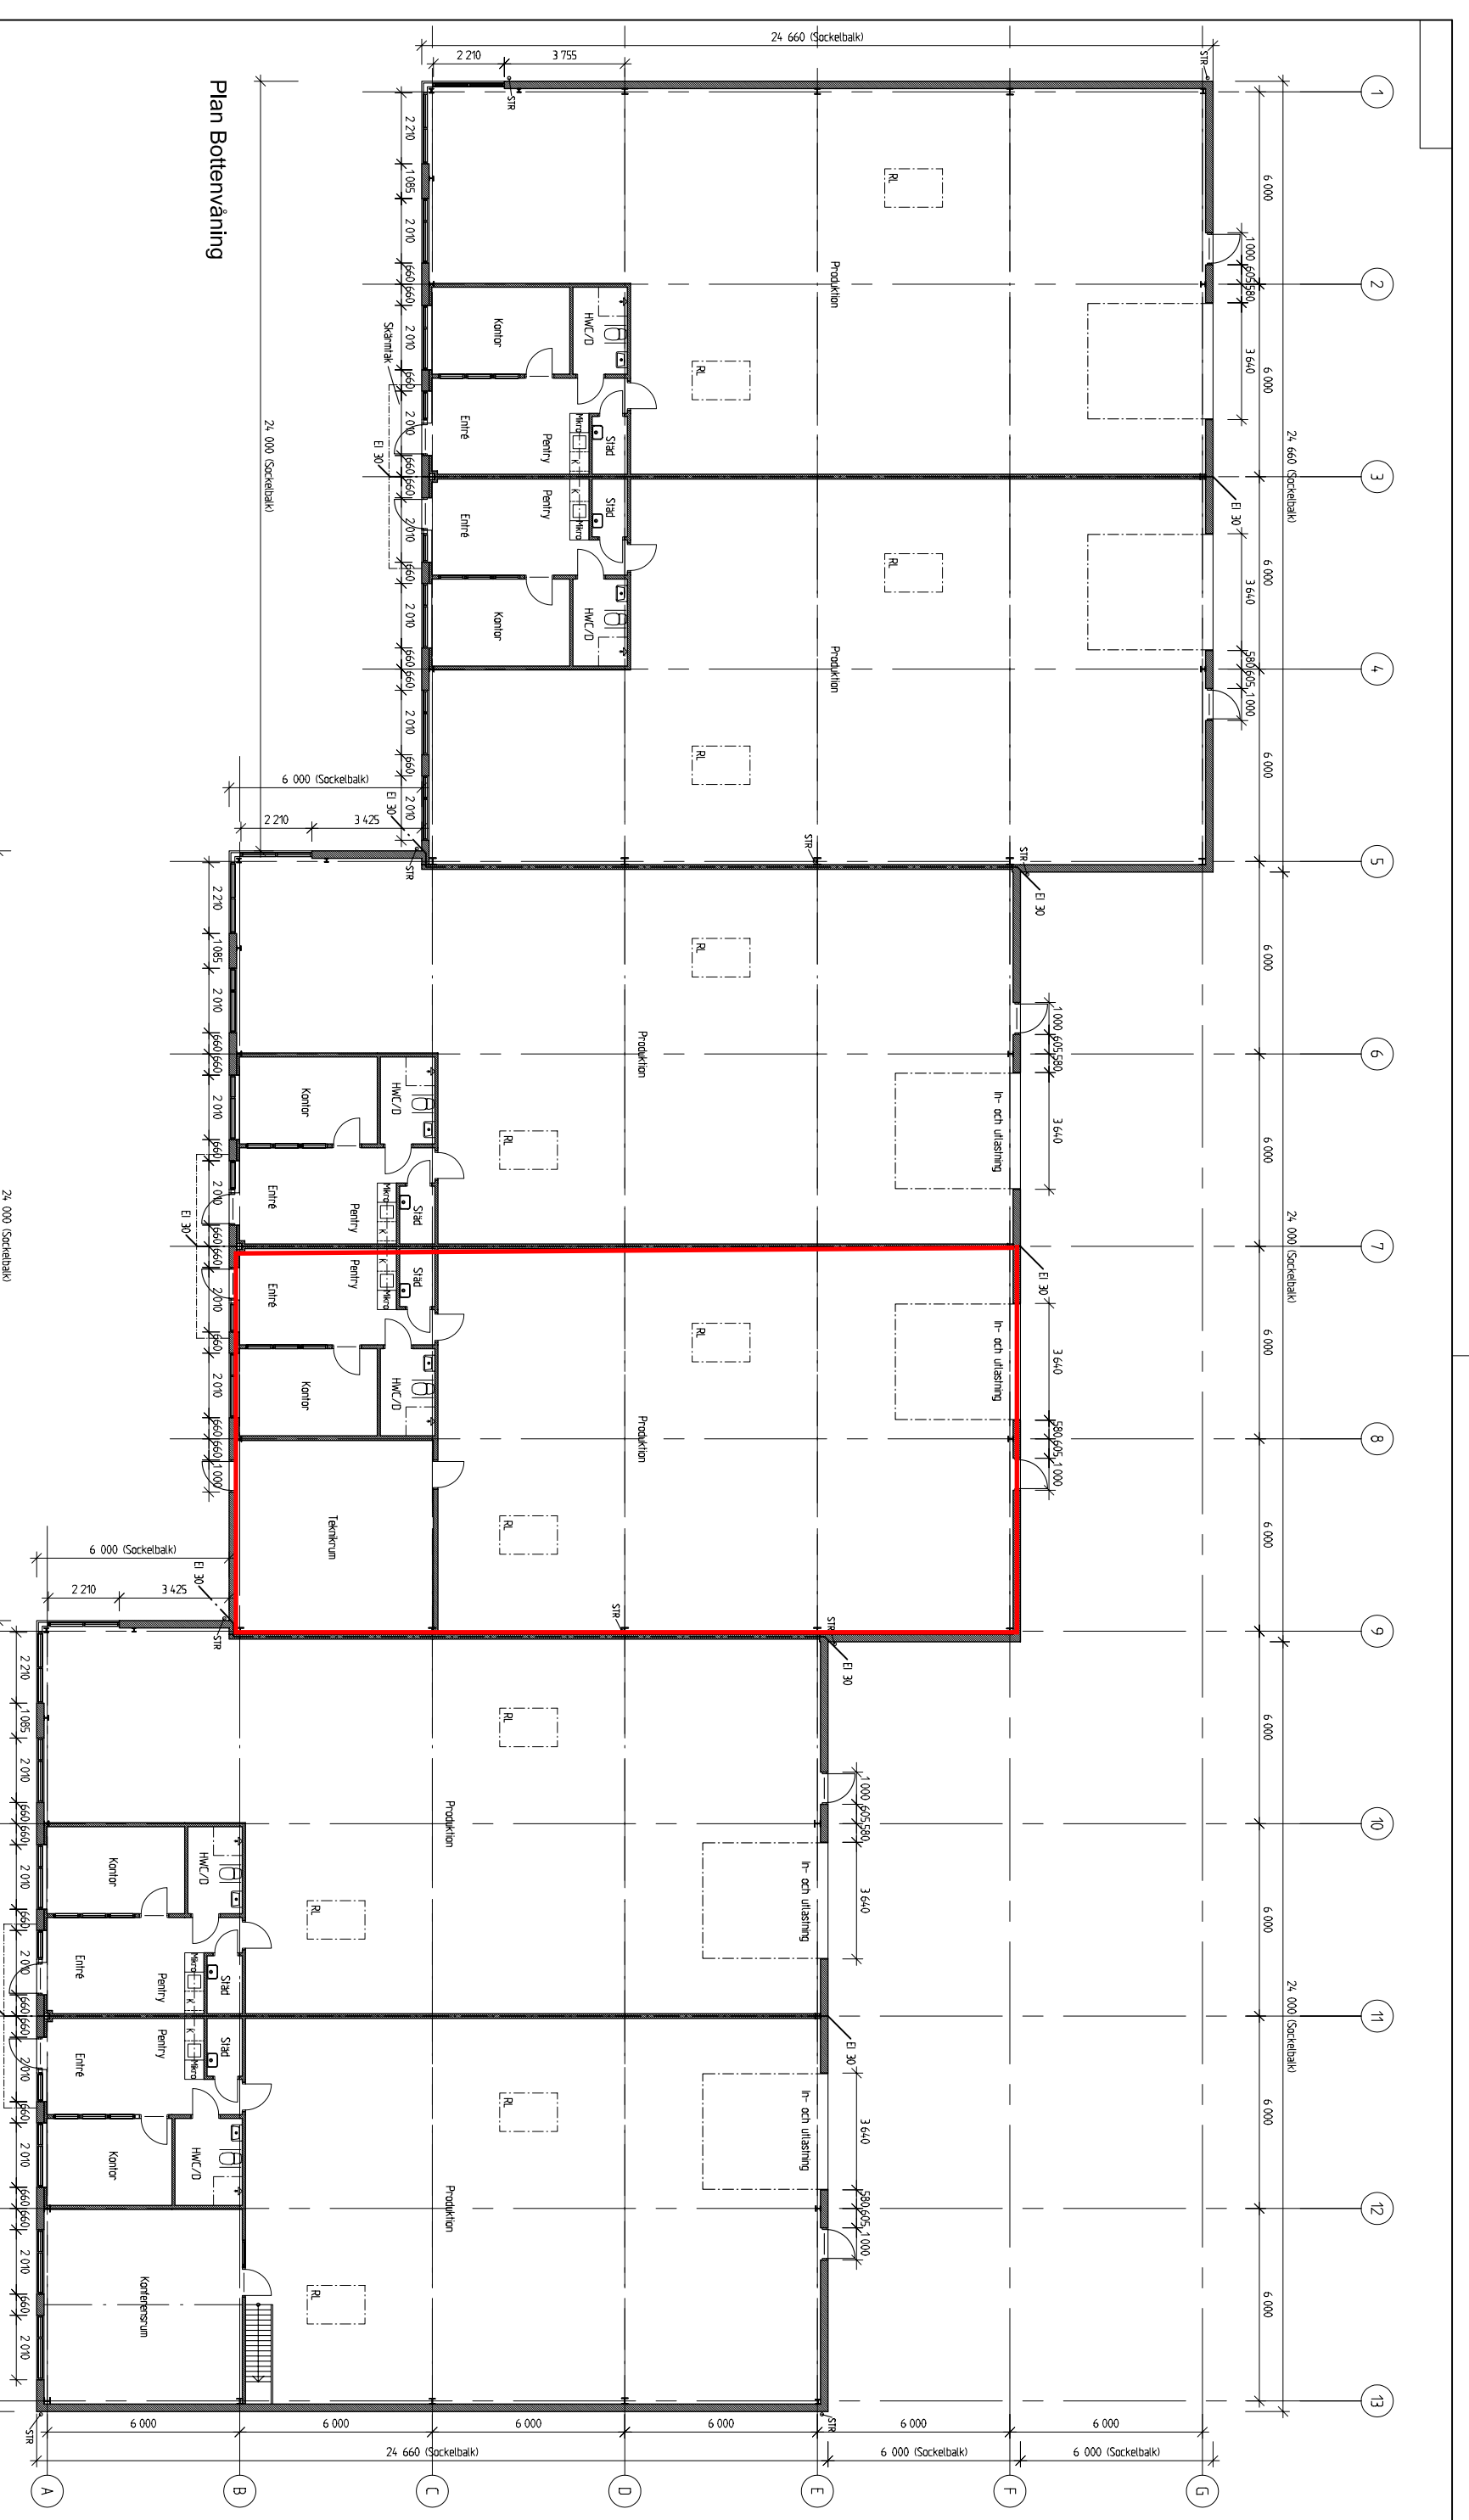

7992260-41104-01  
Bilaga 3  
Förhyrd yta