


Förhyrd yta 



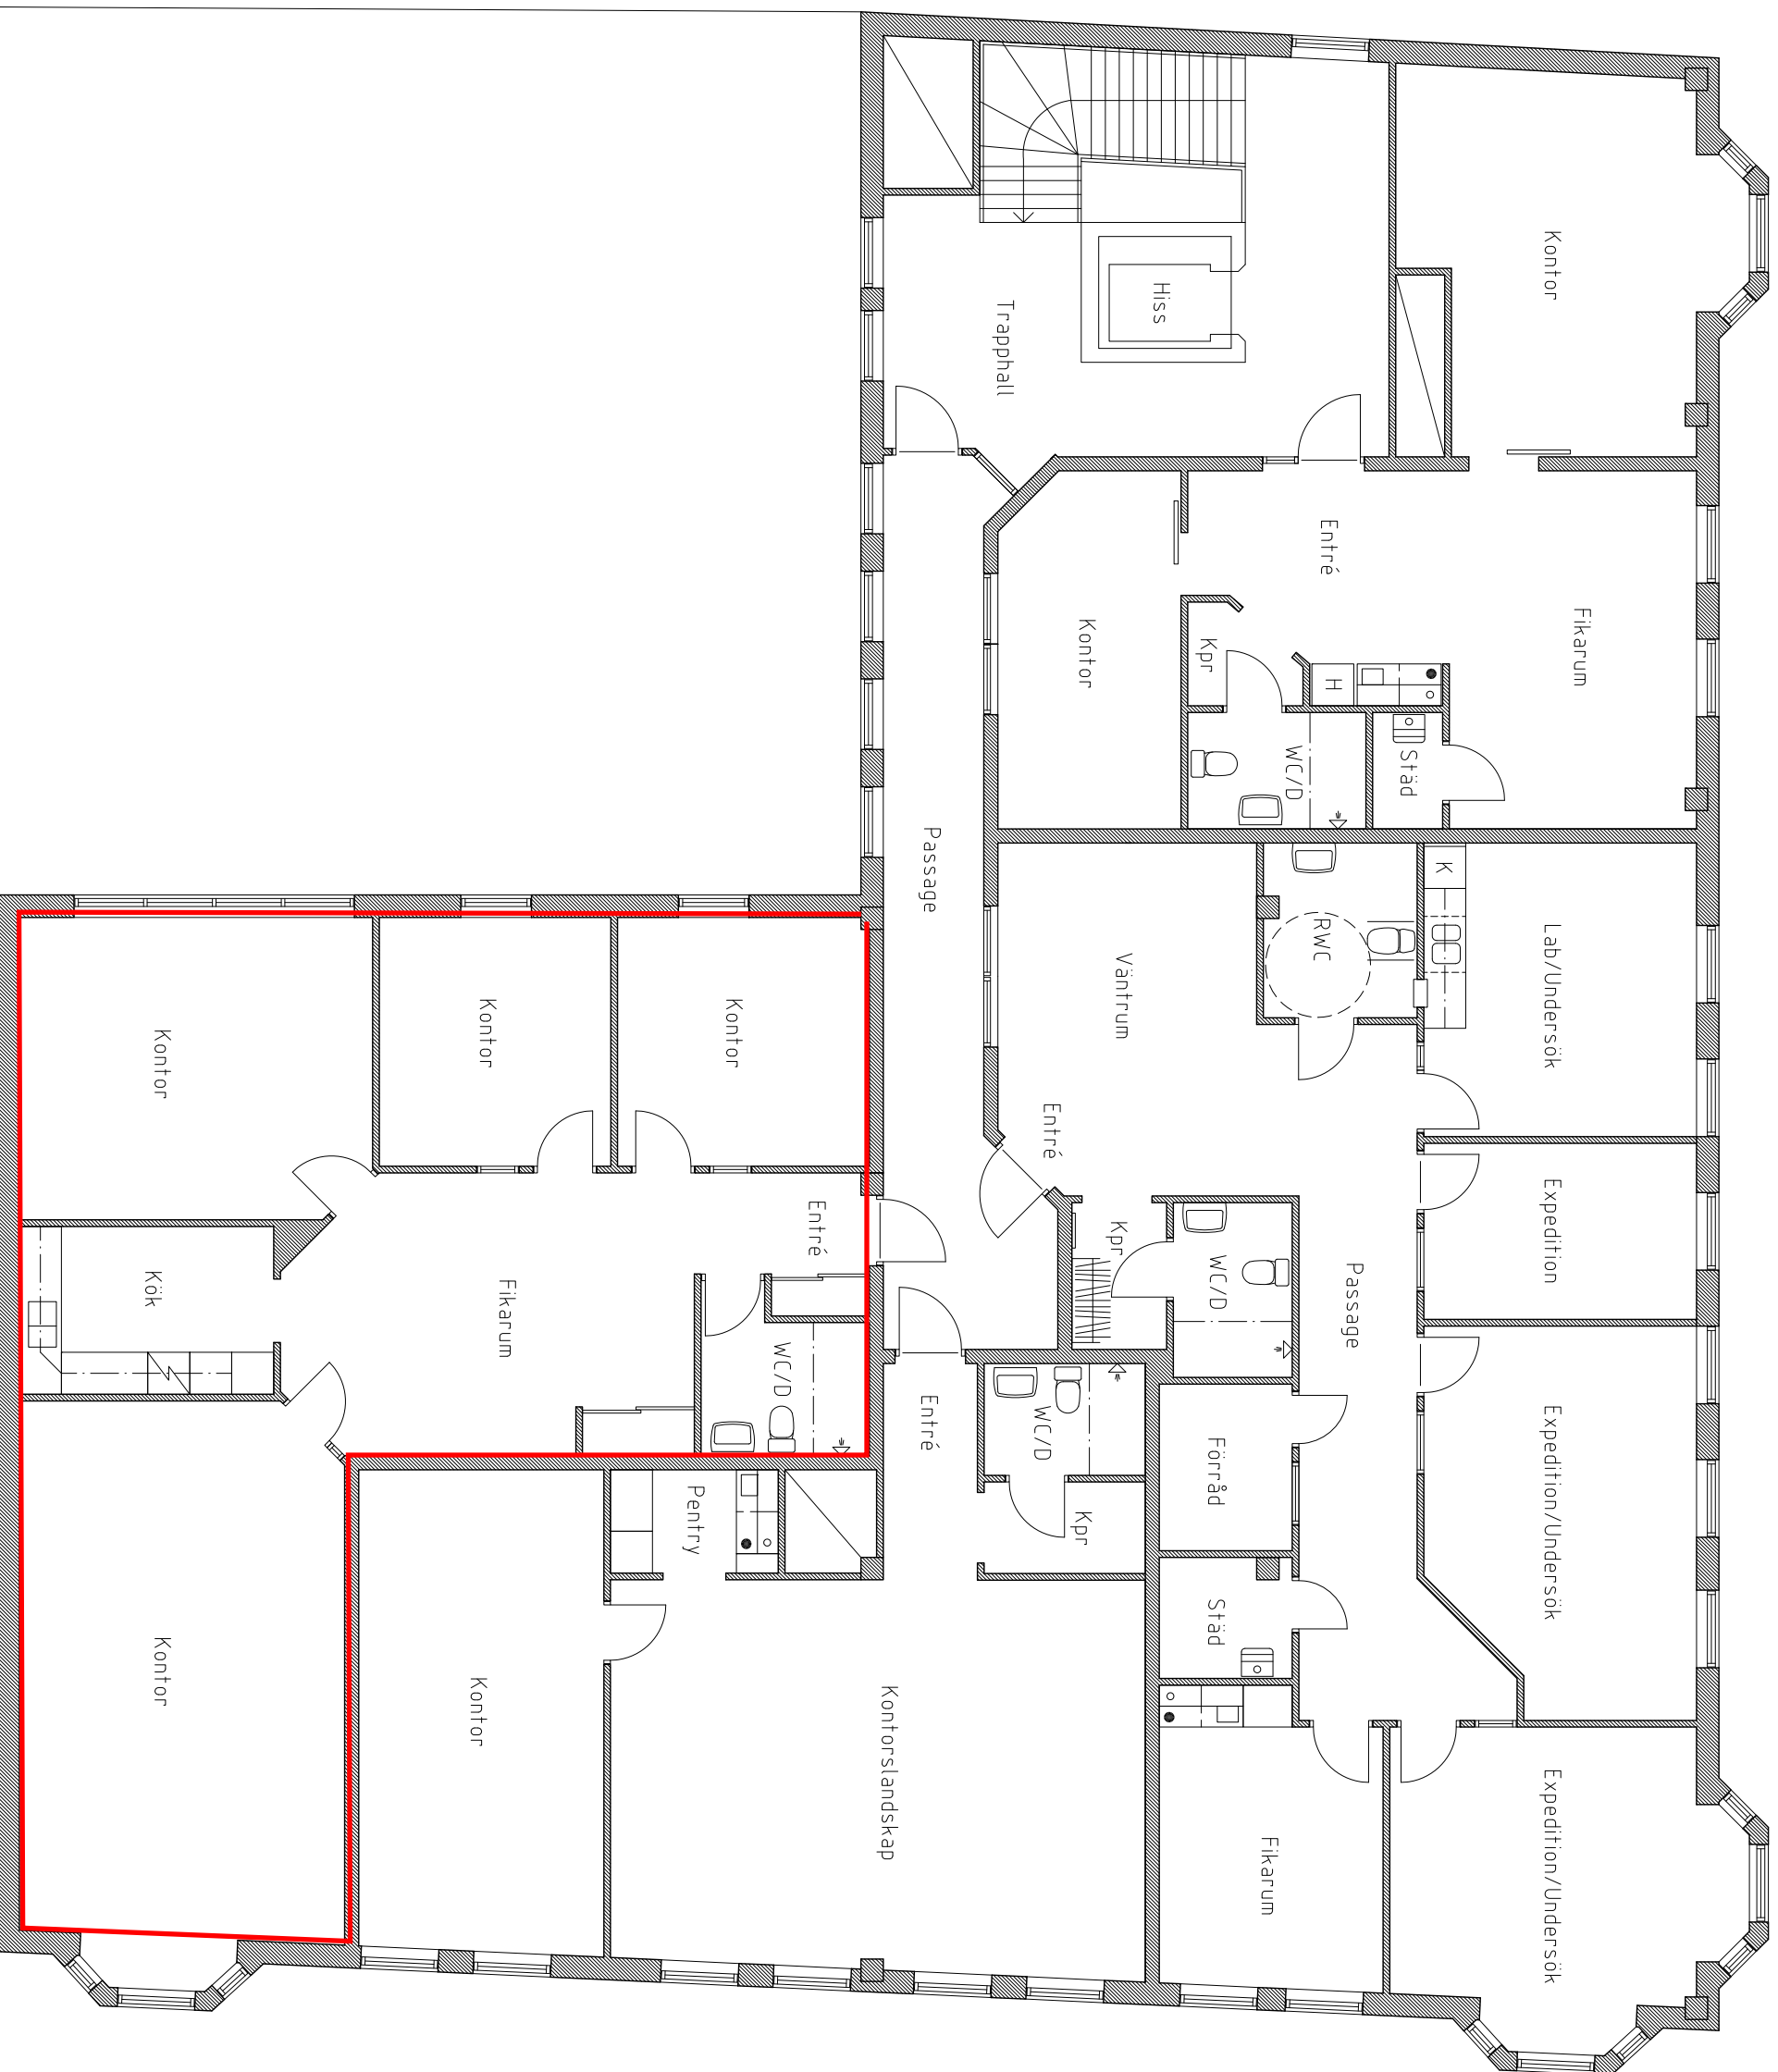

Plan 3 - Våning 2 tr

REF	AVT	ANMÄNKEL AVSE	DATUM	SKALA
RELATIONSHANDLING				

Corallen i Värnamo AB  
Kv. Vindruvan 15, Värnamo  
Värnamo kommun

**WERIGS**  
BYGGKONSULTER

Flanaden 5b, Box 319, 331 23 Värnamo  
0370-47360, info@werigs.se

PROJEKTNUM	BYGGKONSULTENS AVT	TÄNDSKEDJEN
224-2012		

Relation  
Planritningar  
Plan 3 - Våning 2 tr

SKALA  
1:50 (A4)  
1:100 (A3)

NUMMER  
A-4.0.1-301

REF