


PLAN 1
SKALA 1 : 100

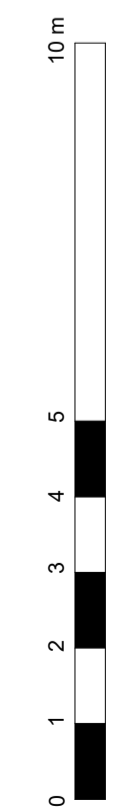

C	Brandcell, motorvärmare	2019-06-03	MLM
B	FÖNSTER	2019-02-04	PY
A	ÄNDRINGEN AVSER	2018-12-06	PY
BET	ÄNDRINGEN AVSER	DATUM	SIGN
RELATIONSHANDLING			
KARLSTAD STOLPEN 1			
MONDO A R K I T E K T E R		Tynäsgratan 6 652 16 KARLSTAD 054-22 22 80 karlstad@mondo.se	
UPPDRAG NR	RITAD/KONSTR AV	HANDLÄGGARE	
04-767 F	PY	FL	
DATUM	ANSVARIG		
2016-02-19	RB		
PLAN 1			
SKALA	NUMMER	BET	
A1 1:100 A3 1:200	A-40.0-S-01	C	