




PLAN 1

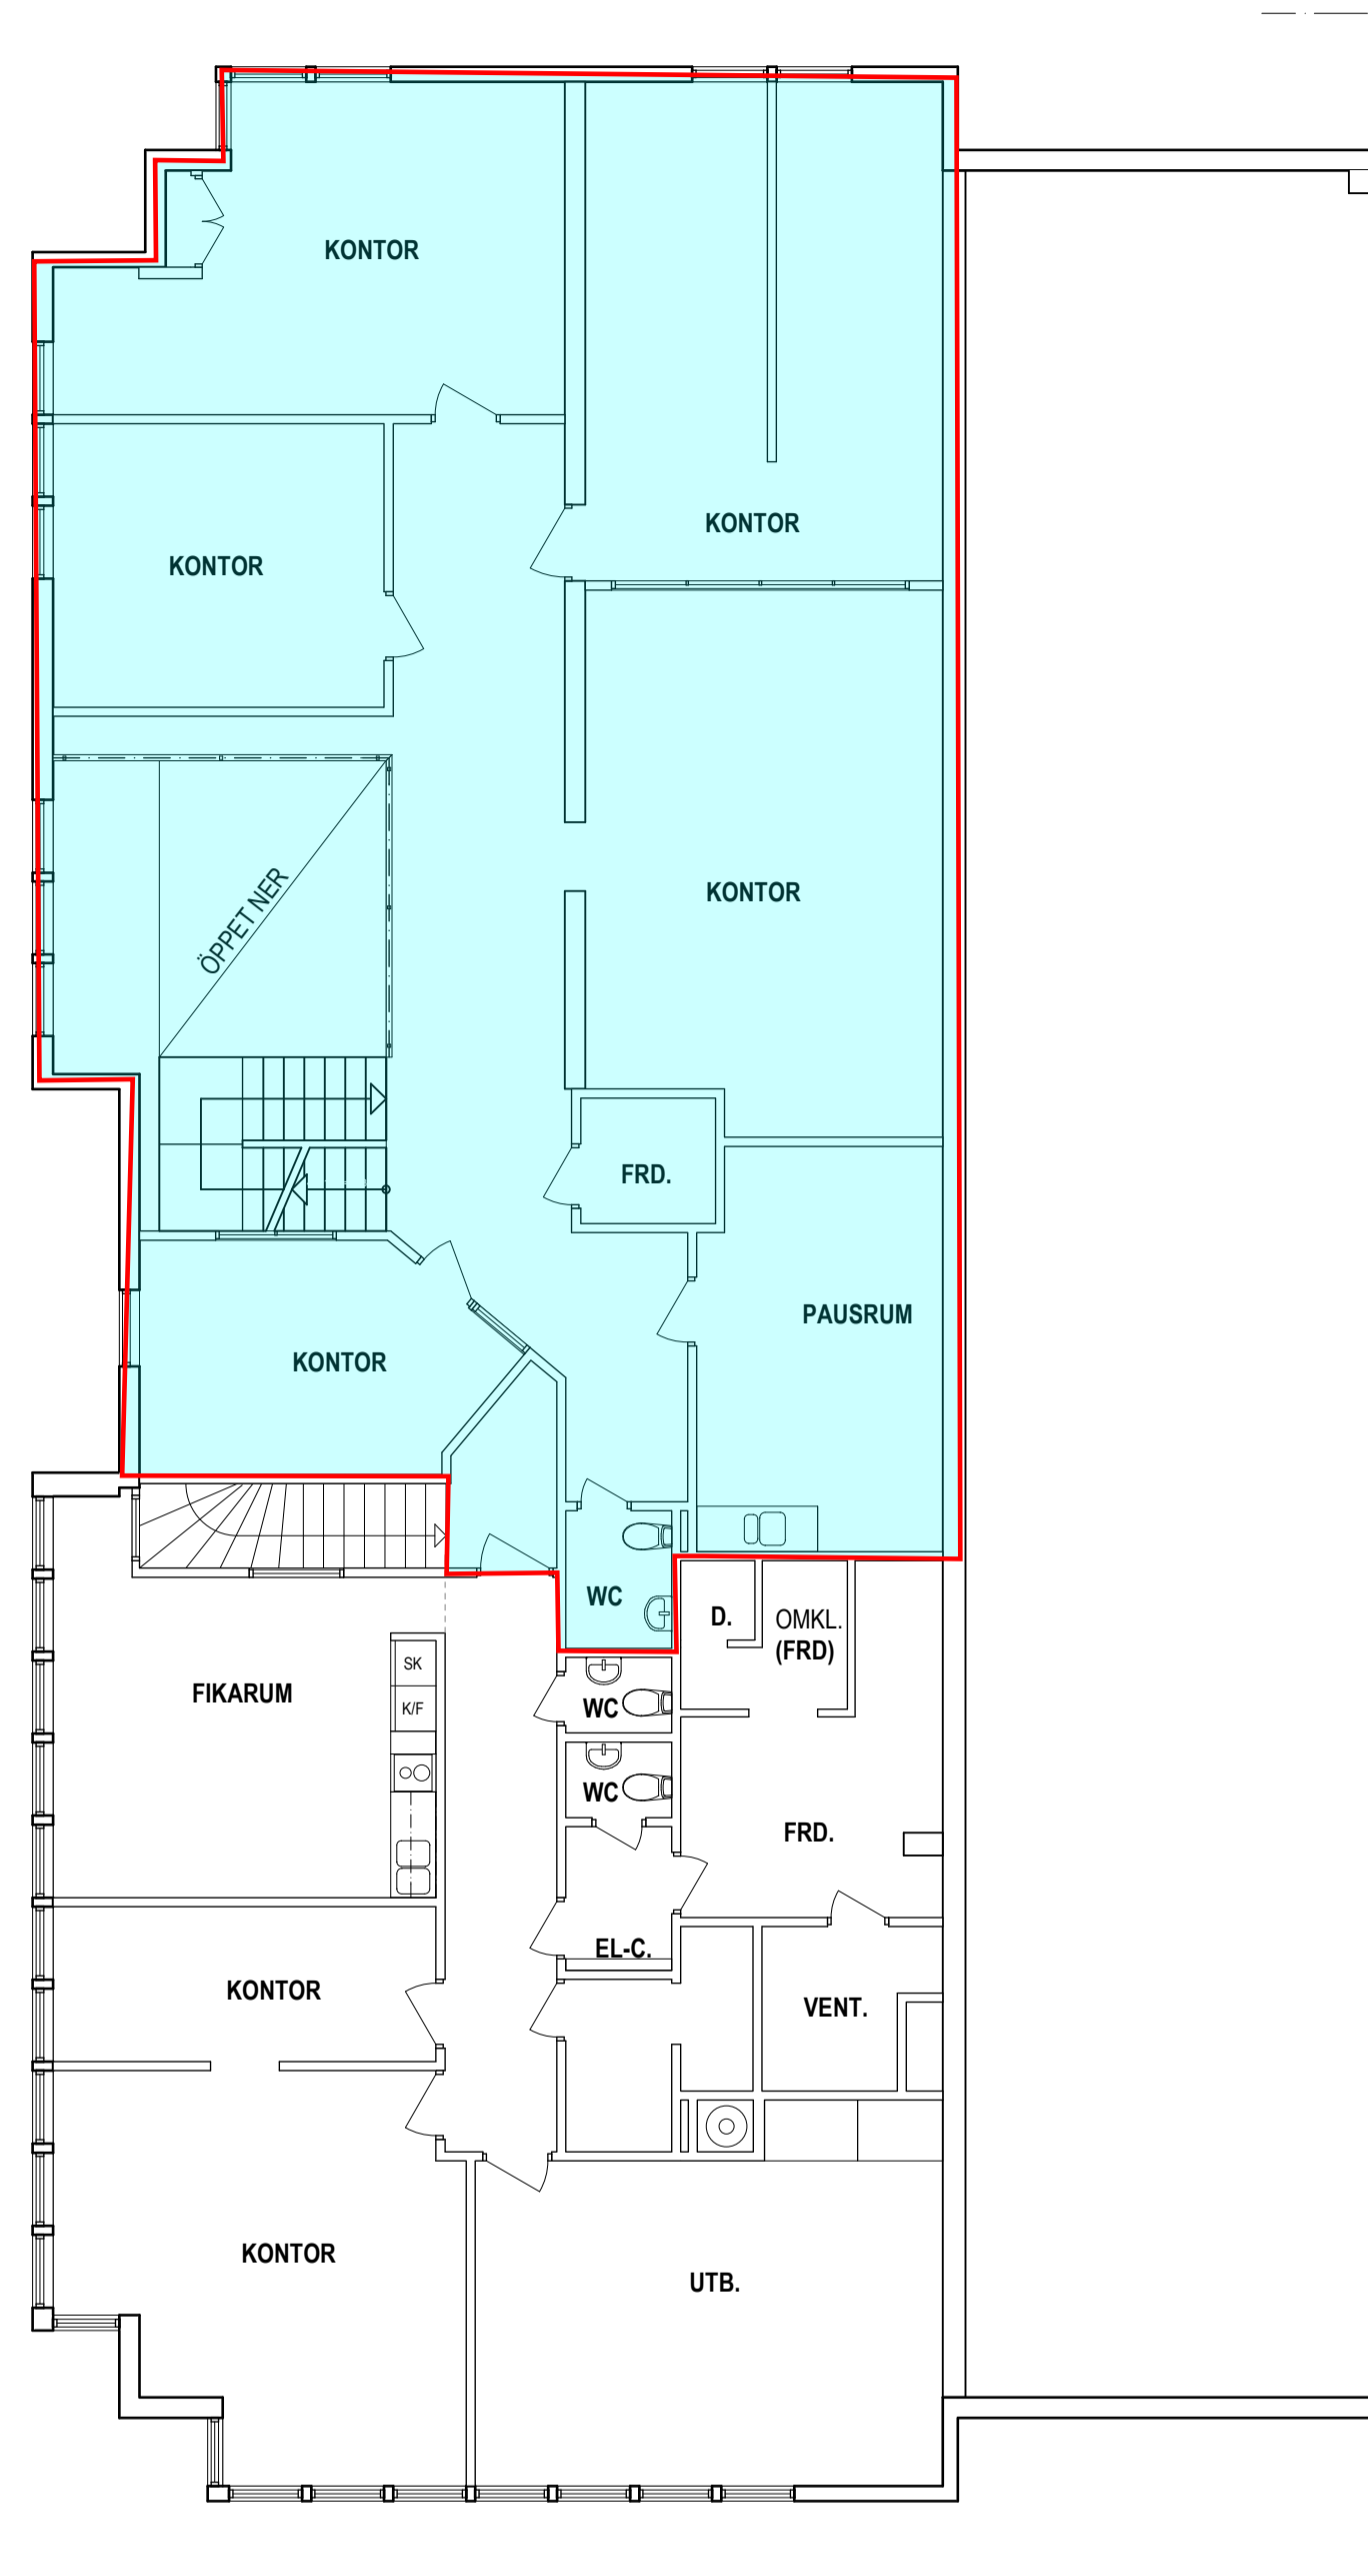

PLAN 2

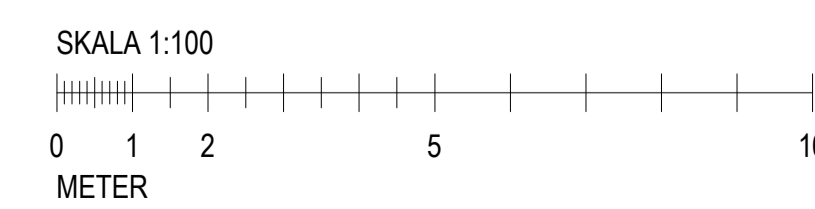

BET	ANT	ÄNDRINGEN AVSER	SIGN	DATUM
RELATIONSHANDLING				
KV. FJÄDERN 14 KARLSTADS KOMMUN				
 Tengbom Växnäsgränd 9 653 40 Karlstad 054-400 50 50				
UPPDRAG NR	15 1024749	RITAD AV	SOLM	HANDLAGGARE
DATUM	2015-11-09	ANSVARIG	MARIA ERIKSSON	SOLM
PLAN 1 o 2				
SKALA	1:100 (A1) 1:200 (A3)	NUMMER	A40-1-110	BET