


Vakanta ytor



ORIENTERINGSFIGUR

AD03-113	AD03-115	AD03-117	AD03-119
HUS A			
AD03-112	AD03-114	AD03-116	AD03-118
HUS B			
HUS C			

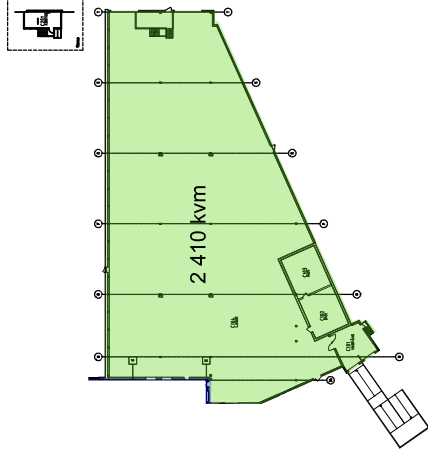

REF	AVT	BEHÖRSDOMÄN	BYGG	DATUM
-----	-----	-------------	------	-------

RELATIONSHANDLING

BORÅS STAD  
BOCKASJÖ 1, NYFOSA  
BEF UTSEENDE


22.163	LC	MARKNÄMNE	L. Carlsson
DATUM		ANVÄNDNING	L. Carlsson
2022.10.21		PLAN 1, ÖVERSIKT	

SKALA	1:500 (A1)	REF
BYGGNADSSKALA	1:1000 (A3)	A09-31-100

