






SJÖGATAN 1D, PLAN BV KONTOR, 80 KVM

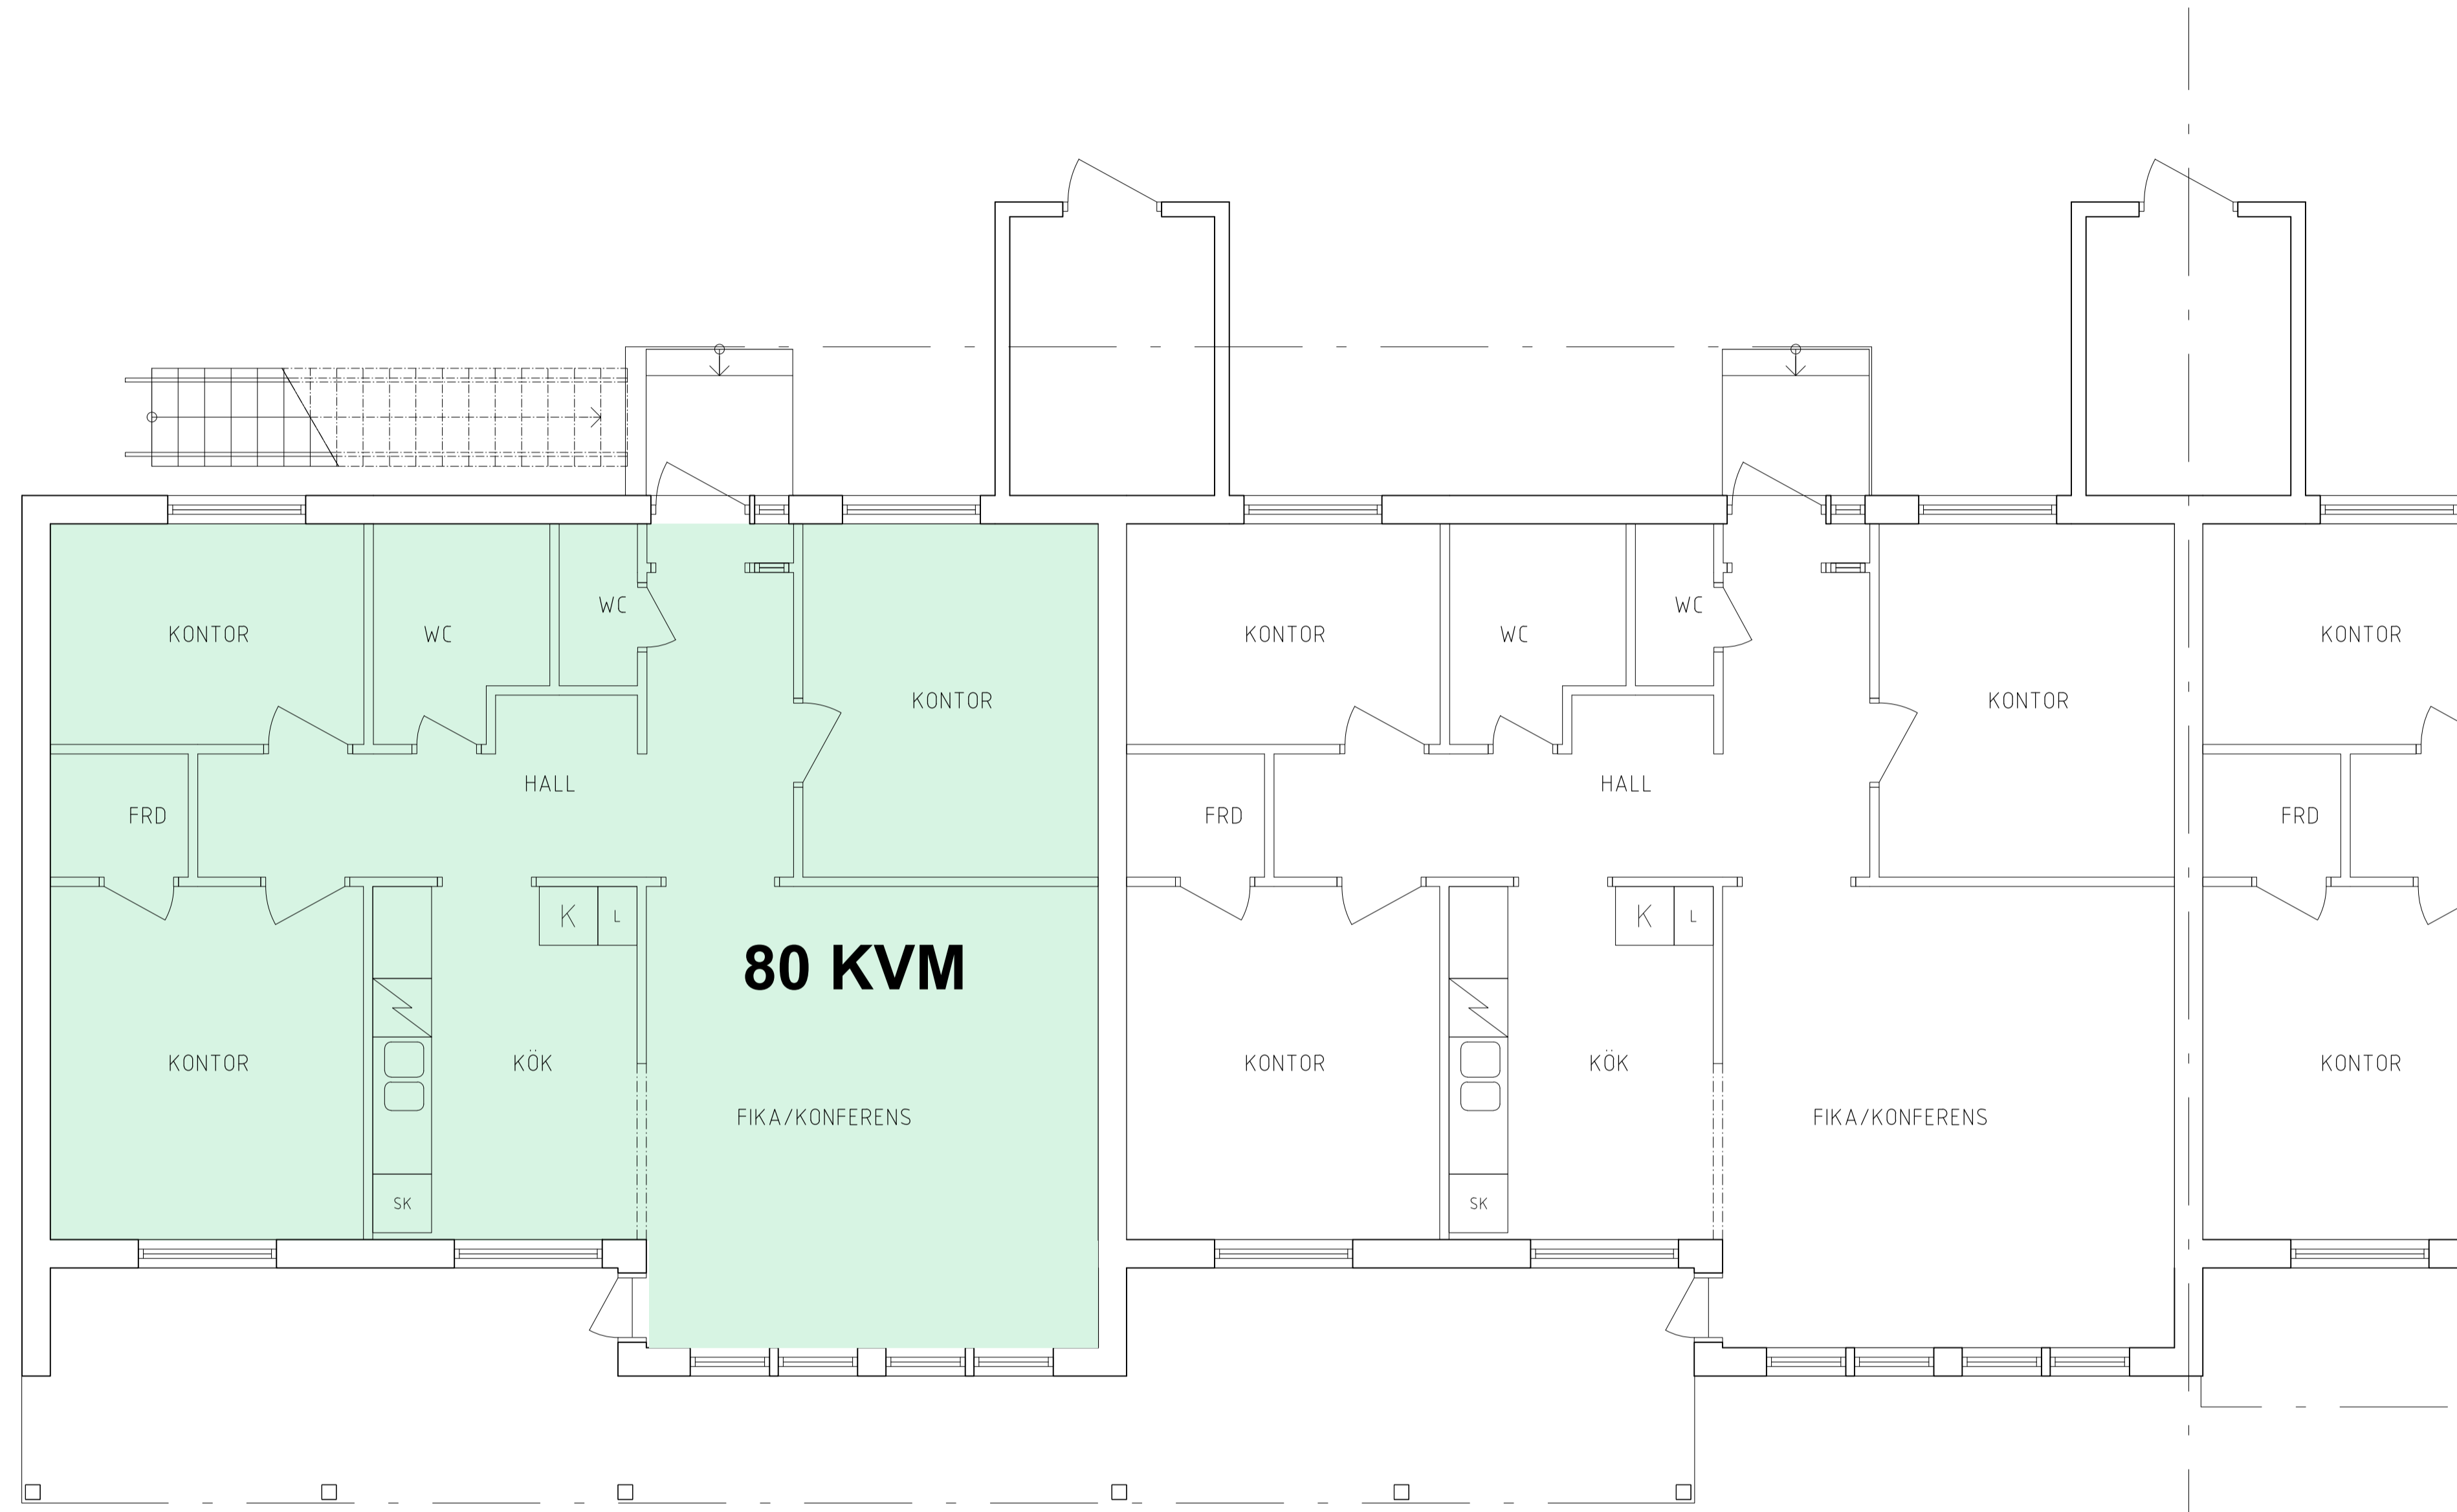

DEL 1

DEL 2

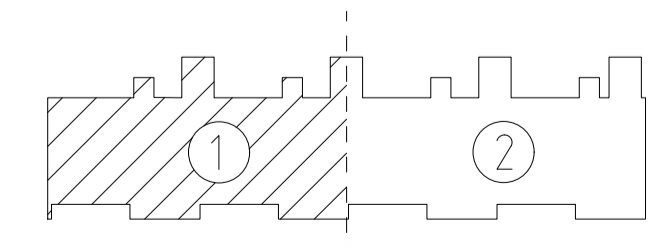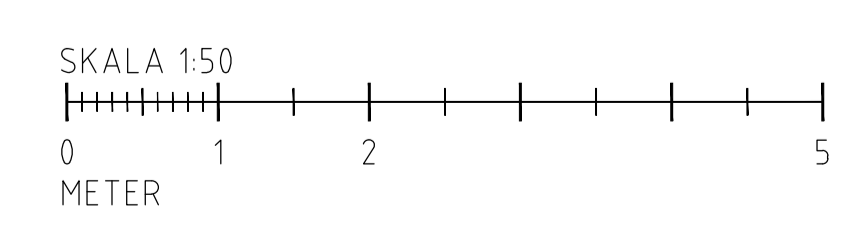

BET	ANT	ÄNDRINGEN AVSER	SIGN	DATUM
RELATIONSHANDLING				
KRAFTEN 4 SJÖGATAN 1D-K RADHUSET				
ÖVIKS HUSTEKNIK AB <small>HÖRNETTSVÄGEN 59, 892 51 DÖMSJÖ TEL: 070-6695450</small>				
UPPDRAG NR	14-01	RITAD AV	M.S.	HANDELSÄGARE
DATUM	2014-06-10	ANSVARIG	MARIE SIDÉN	M. SIDÉN
PLAN 1, DEL 1				
SKALA	A1 1:50 A3 1:100	NUMMER	A-40.1-110	BET