

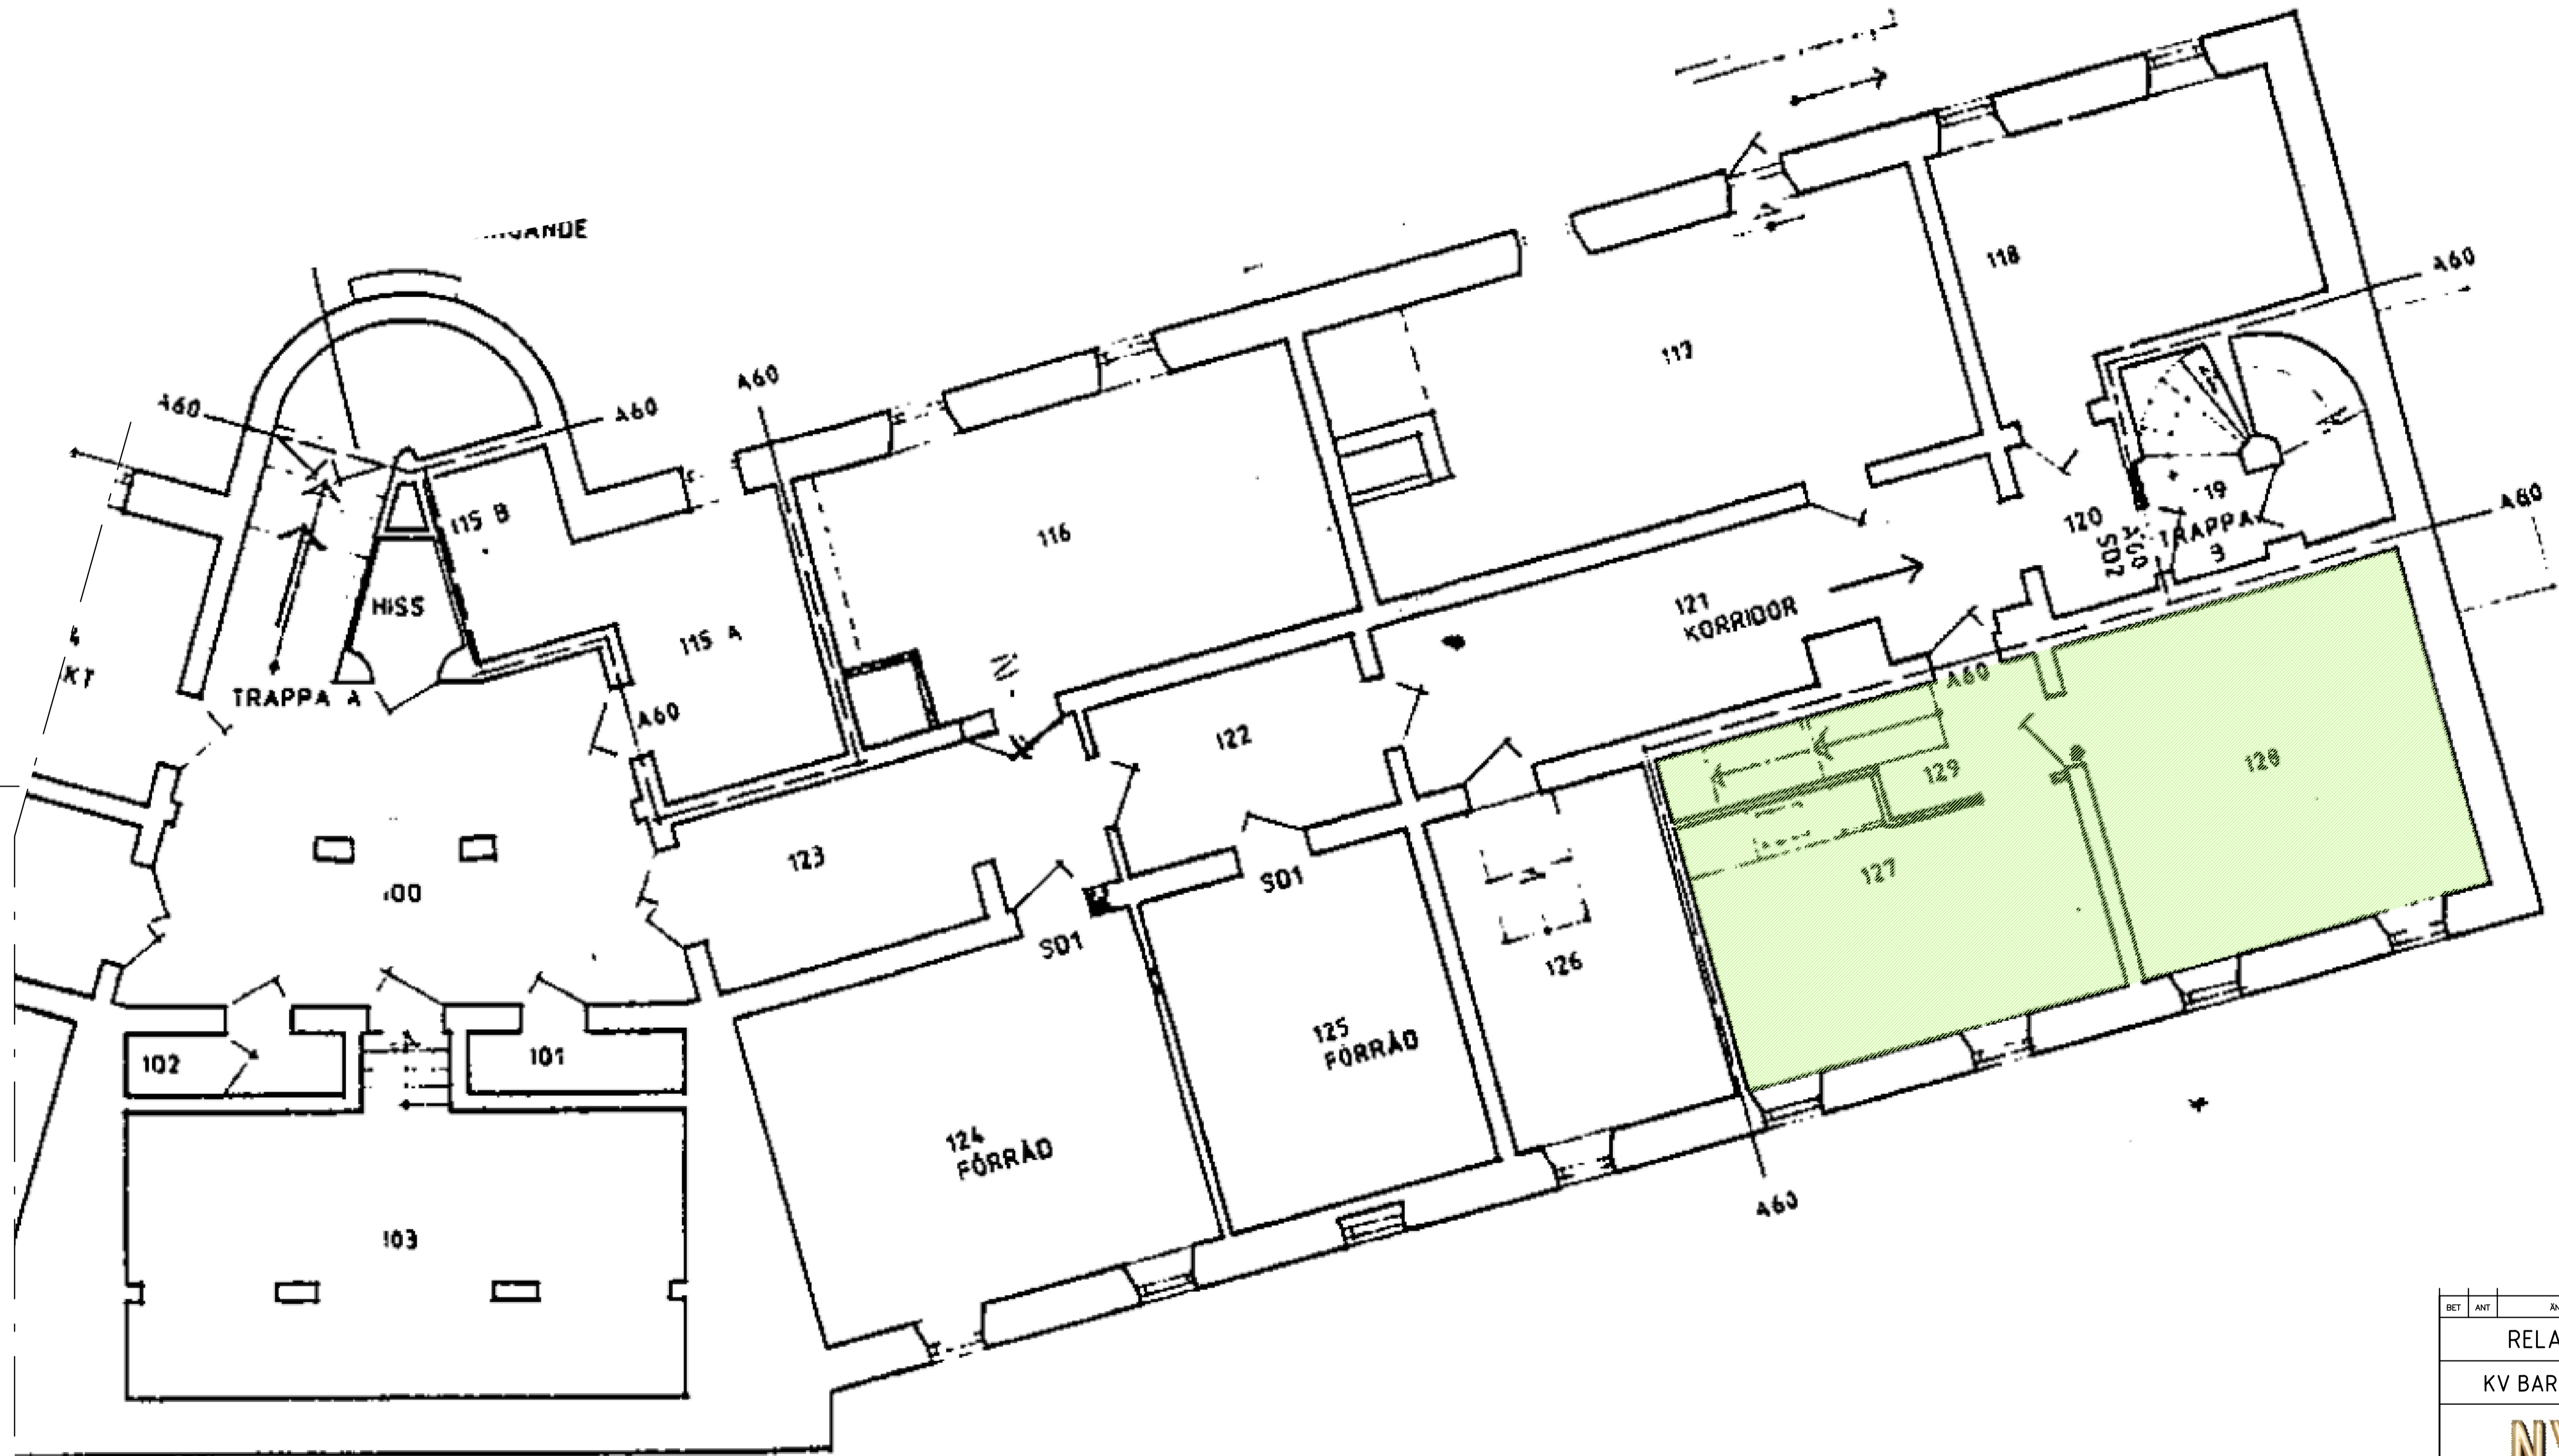


DENNA RITNING BYGGER PÅ ETT ÄLDRE  
RITNINGUNDERLAG. INGEN DETALJMÄTNING  
HAR UTFÖRTS. AVVIKELSER KAN FÖREKOMMA

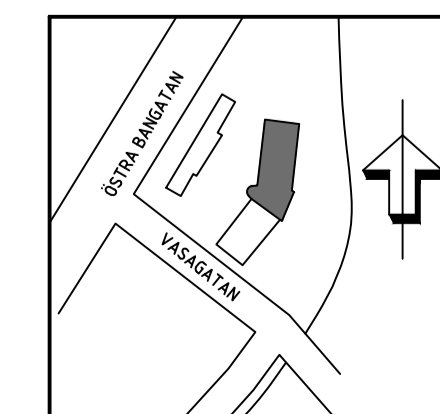

PLAN 1, KÄLLARPLAN

FRITT ÖPPNING  
8xM + MIN 600x5

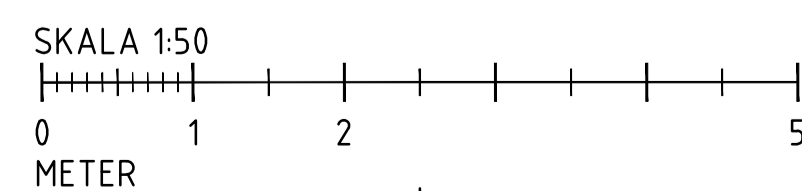

BET	ANT	ÄNDRINGEN AVSER	SIGN	DATUM
RELATIONSHANDLING				
KV BARKENLUND 11, ÖREBRO				
<b>NYFOSA</b>				
Candid Fastighetsutveckling AB				
FORSKÄRVÄGEN 1, SE-702 18 ÖREBRO				
UPPDRAG NR	794.0720-xxxx	RITAD AV	E. NORDLUND	HANDLÄGGARE
DATUM	2020-11-16	ANSVARIG	SOFIA DAHL	S. DAHL
PLAN 1, KÄLLARPLAN				
DEL 2				
SKALA	A1: 1:50	NUMMER	A-40.1-1102	T BET
	A3: 1:100			