

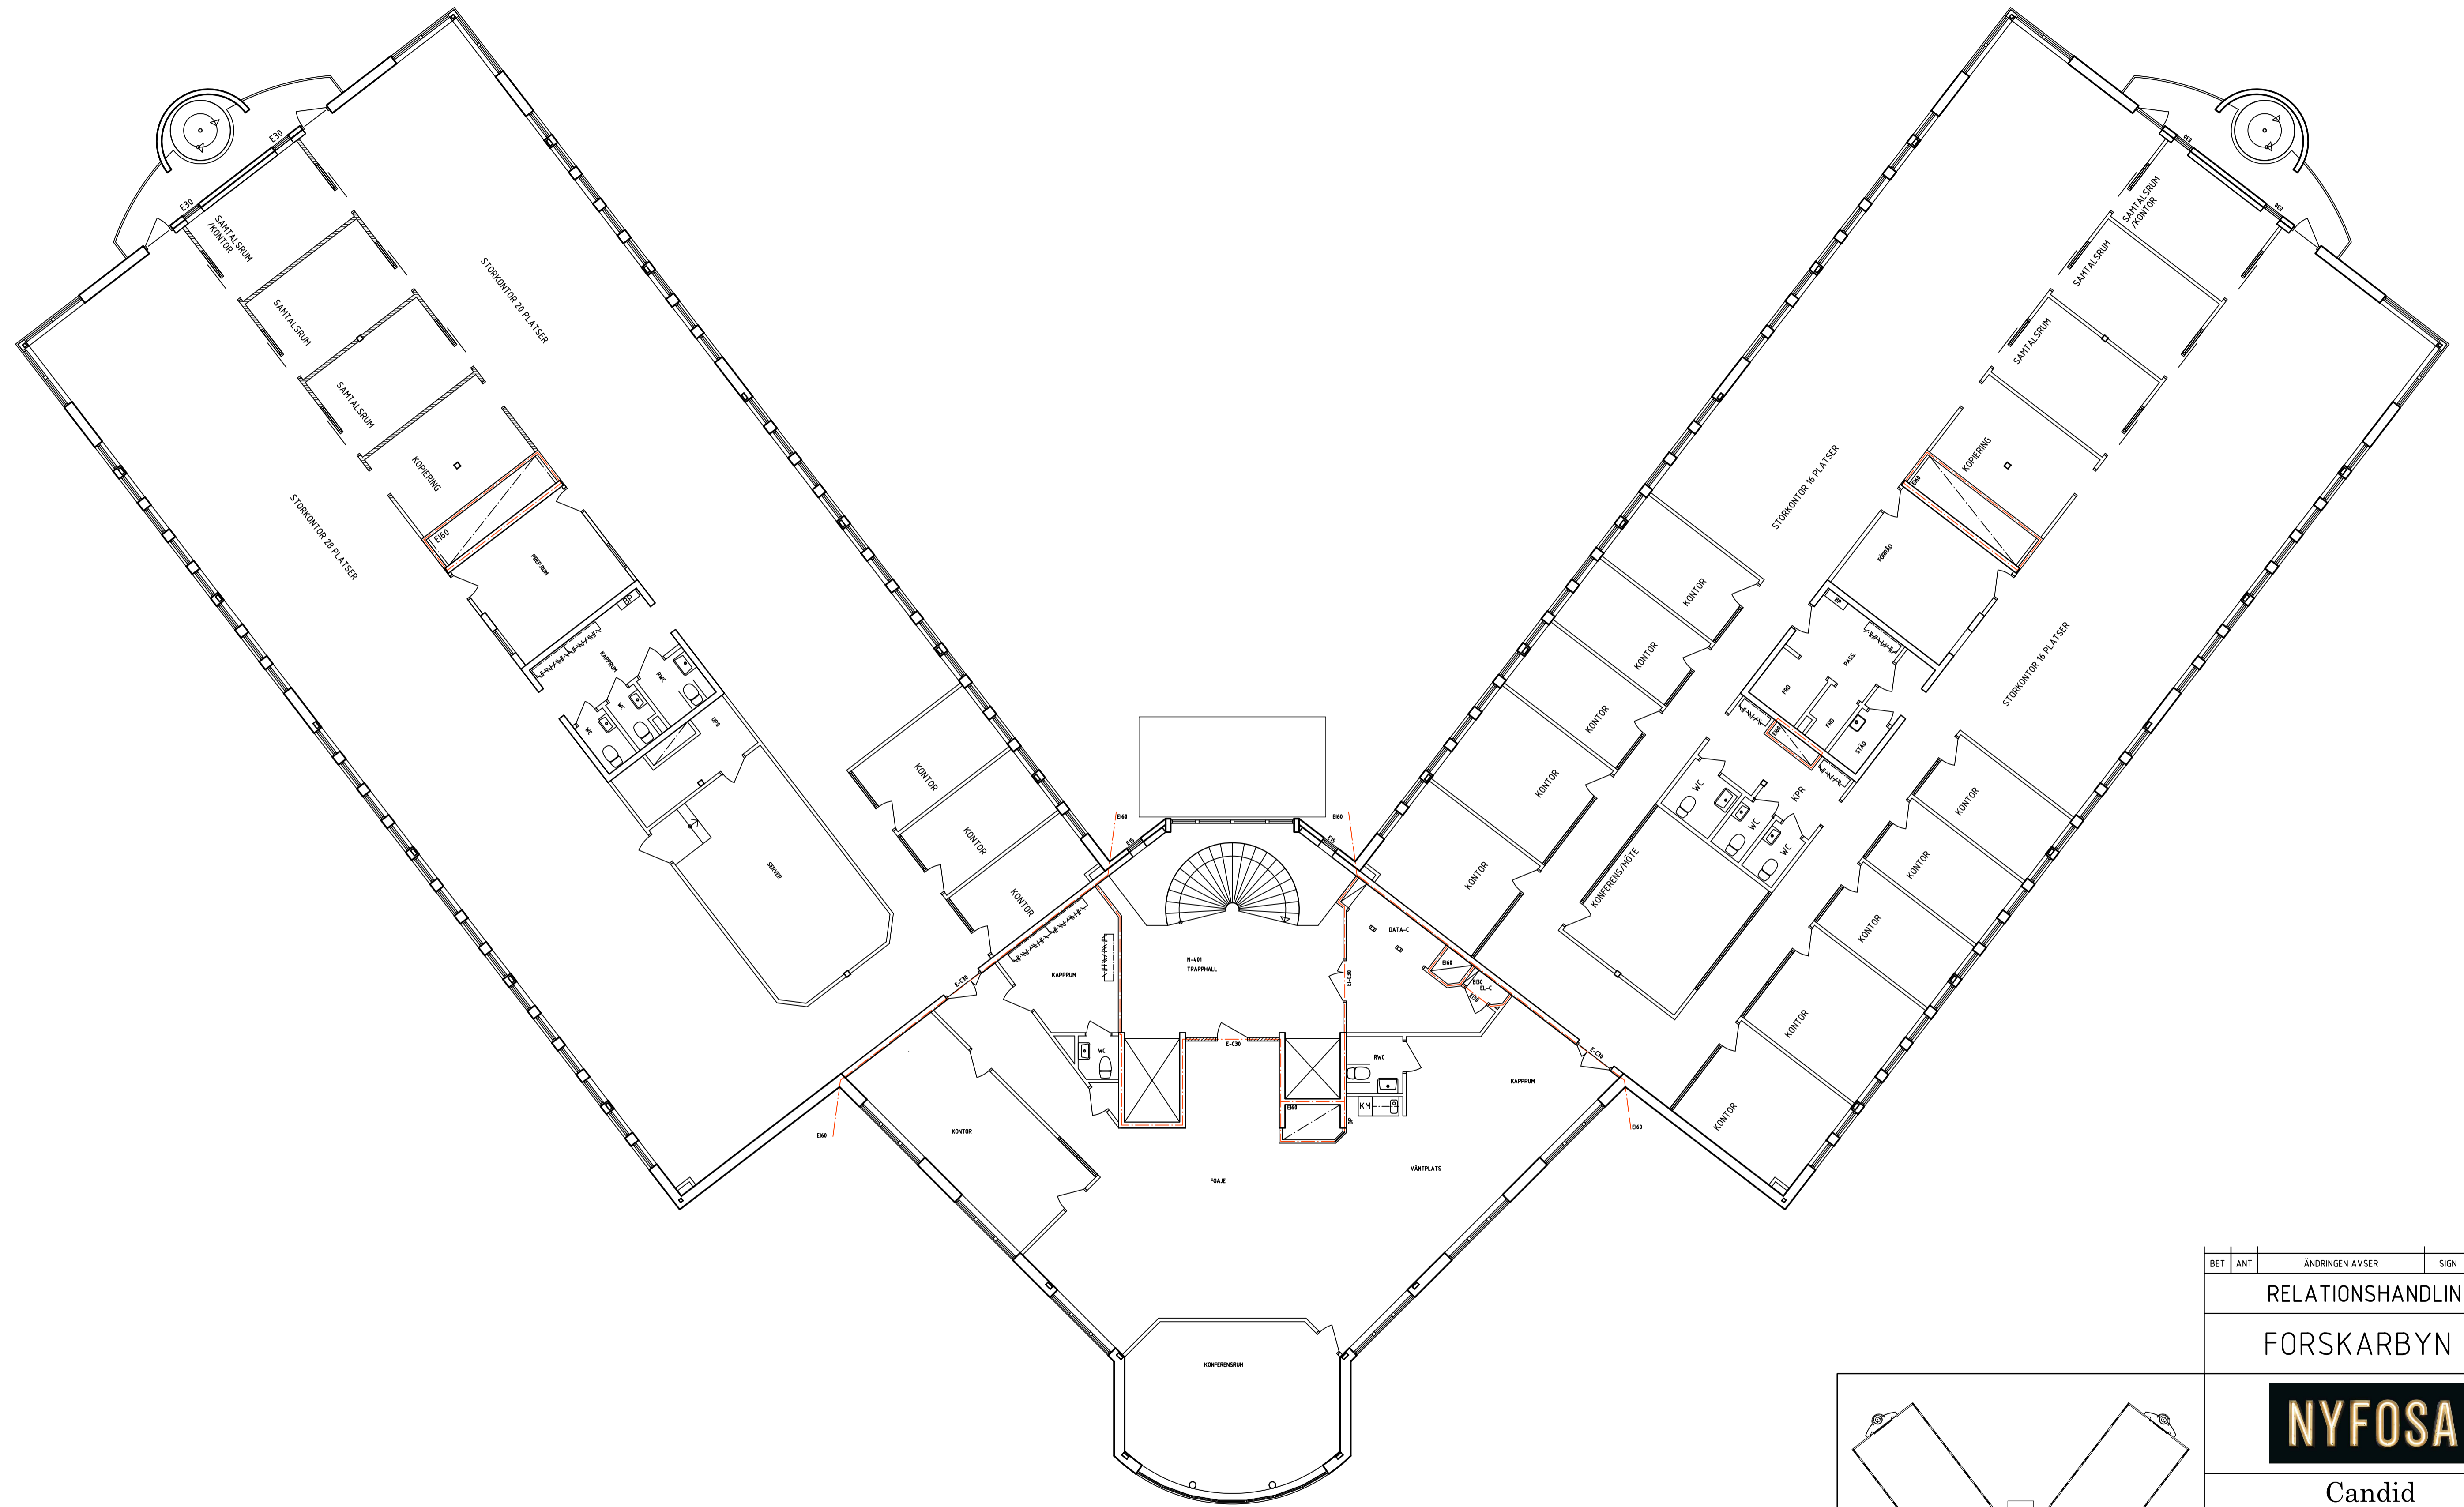


DENNA RITNING FÅR EJ ANVÄNDAS, KOPIERAS, FÖREVISAS FÖR ELLER UTLÄNNAS TILL ANNAN PERSON OCH EJ HELLER UTNYTTJAS FÖR TILLVERKNING TILL ANNAN ANVÄNDNING ÄN INOM ANGIVET PROJEKT UTAN SKRIFTLIGT TILLSTÄND FRÅN UPPDRAGSMANNEN.

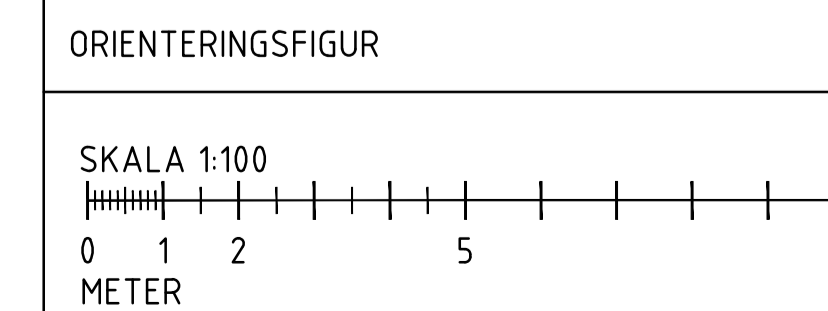

PLAN 4, VÅNING 3  
SKALA 1:100

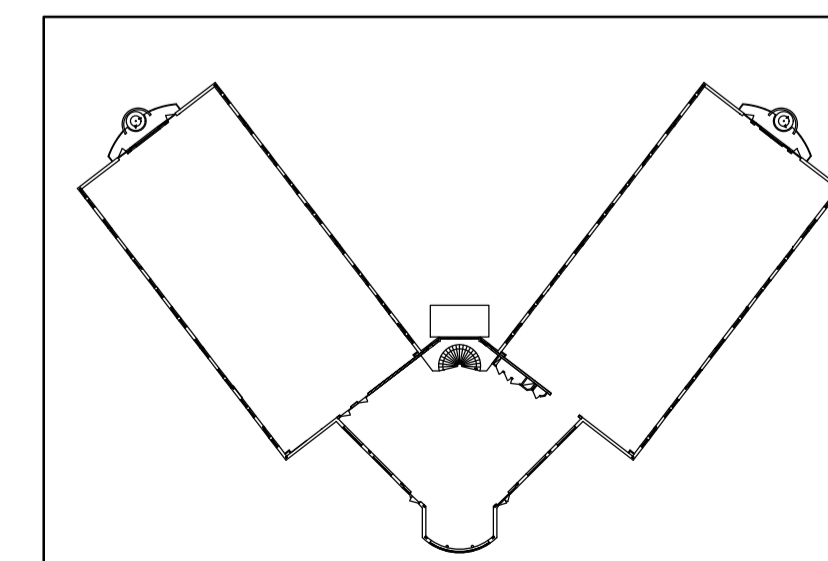

BET	ANT	ÄNDRINGEN AVSER	SIGN	DATUM
		RELATIONSHANDLING		
		FORSKARBYN 2		
<b>NYFOSA</b>				
Candid Fastighetsutveckling AB				
FORSKARVÄGEN 1, SE-702 18 ÖREBRO				
UPPDRAG NR	794.0530	RITAD AV	E. NORDLUND	HANDLAGGARE
DATUM	2019-12-17	UPPDRAGSANSVARIG	HENRIK ANDRÉ	SOFIA DAHL
NETCITY ÖREBRO, ALMBY 11:323				
PLAN 4, VÅNING 3 TR				
SKALA (A1)	1:100 (A3 1:200)	NUMMER	A-40.1-400	BET