




AREA: 274 KVM

**FÖRKLARINGAR**

ALLA MÅTT ÄR TEORETISKA. DET ÄLIGGER ENTREPRENÖREN ATT INNAN ARBETET PÅBÖRJAS UTFÖRA UPPMÄTNINGAR OCH AVVÄGNINGAR PÅ DE BEFINTLIGA KONSTRUKTIONSDELAR SOM PÅVERKAR UTFORMNINGEN AV NYA KONSTRUKTIONSELEMENT. ALL NY KONSTRUKTION ANPASSAS EFTER VERKLIGA UPPMÄTTA MÅTT.

ALLA MÅTT I MILLIMETER.  
ALLA PLUSHÖJDER I METER.

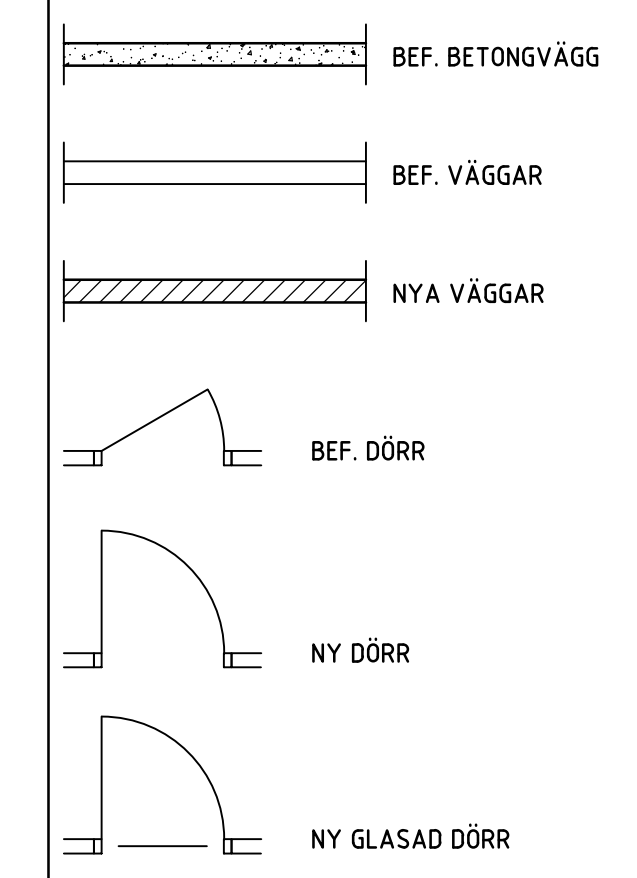

**FÖRESKRIFTER**

**HÄNVISNINGAR**

BET	ANT	ÄNDRINGEN AVSER	SIGN	DATUM
<b>RELATIONSHANDLING</b>				
VINDTUNNELN 1				
<b>NYFOSA</b>				
<b>Candid Fastighetsutveckling AB</b>				
FORSKARVÄGEN 1, SE-702 18 ÖREBRO				
UPPDRAGSNUMMER	RTAD AV	HANDLÄGGARE		
	E. NÖRDLUND	SOFIA DAHL		
DATUM	ANSVARIG			
2020-03-03	HENRIK ANDRÉ			
SKÄPPLANDSGATAN 1C, ÖREBRO				
PLAN 2, VÅNING 1 TRAPPA, DEL 11				
SKALA	NUMMER	I BET		
A1: 1:50				
A3: 1:100	A-40.1-211			

