
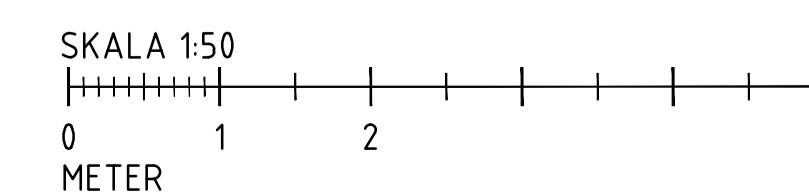


AREA: 147 KVM

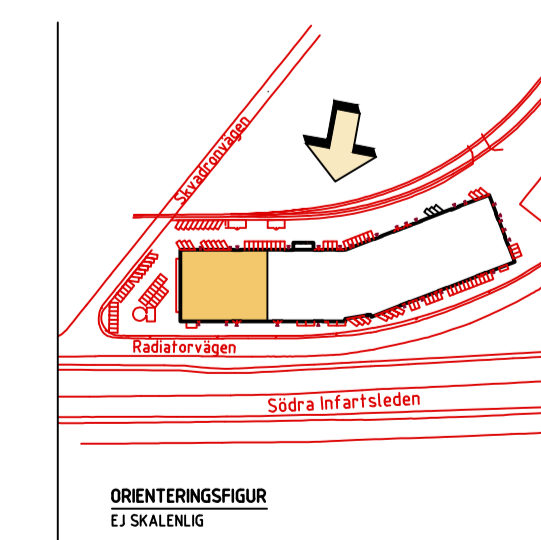

BET	ANT	ÄNDRINGEN AVSER	SIGN	DATUM
RELATIONSHANDLING				
KV LANTMANNEN 2				
NYFOSA				
Candid Fastighetsutveckling AB				
FORSKARVÄGEN 1, SE-702 18 ÖREBRO				
UPPDRAGSNUMMER	794.0590	RITAD AV	E. NÖRDLUND	HANDLÄGGARE SOFIA DAHL
DATUM	2023-05-09	ANSVÄRIG	SOFIA DAHL	
RADIATORVÄGEN 7, 702 27 ÖREBRO				
DEL AV PLAN 1				
SKALA	A1: 1:50	NUMMER	R03-71-111	
	A3: 1:100			