


□ Förhyrd yta

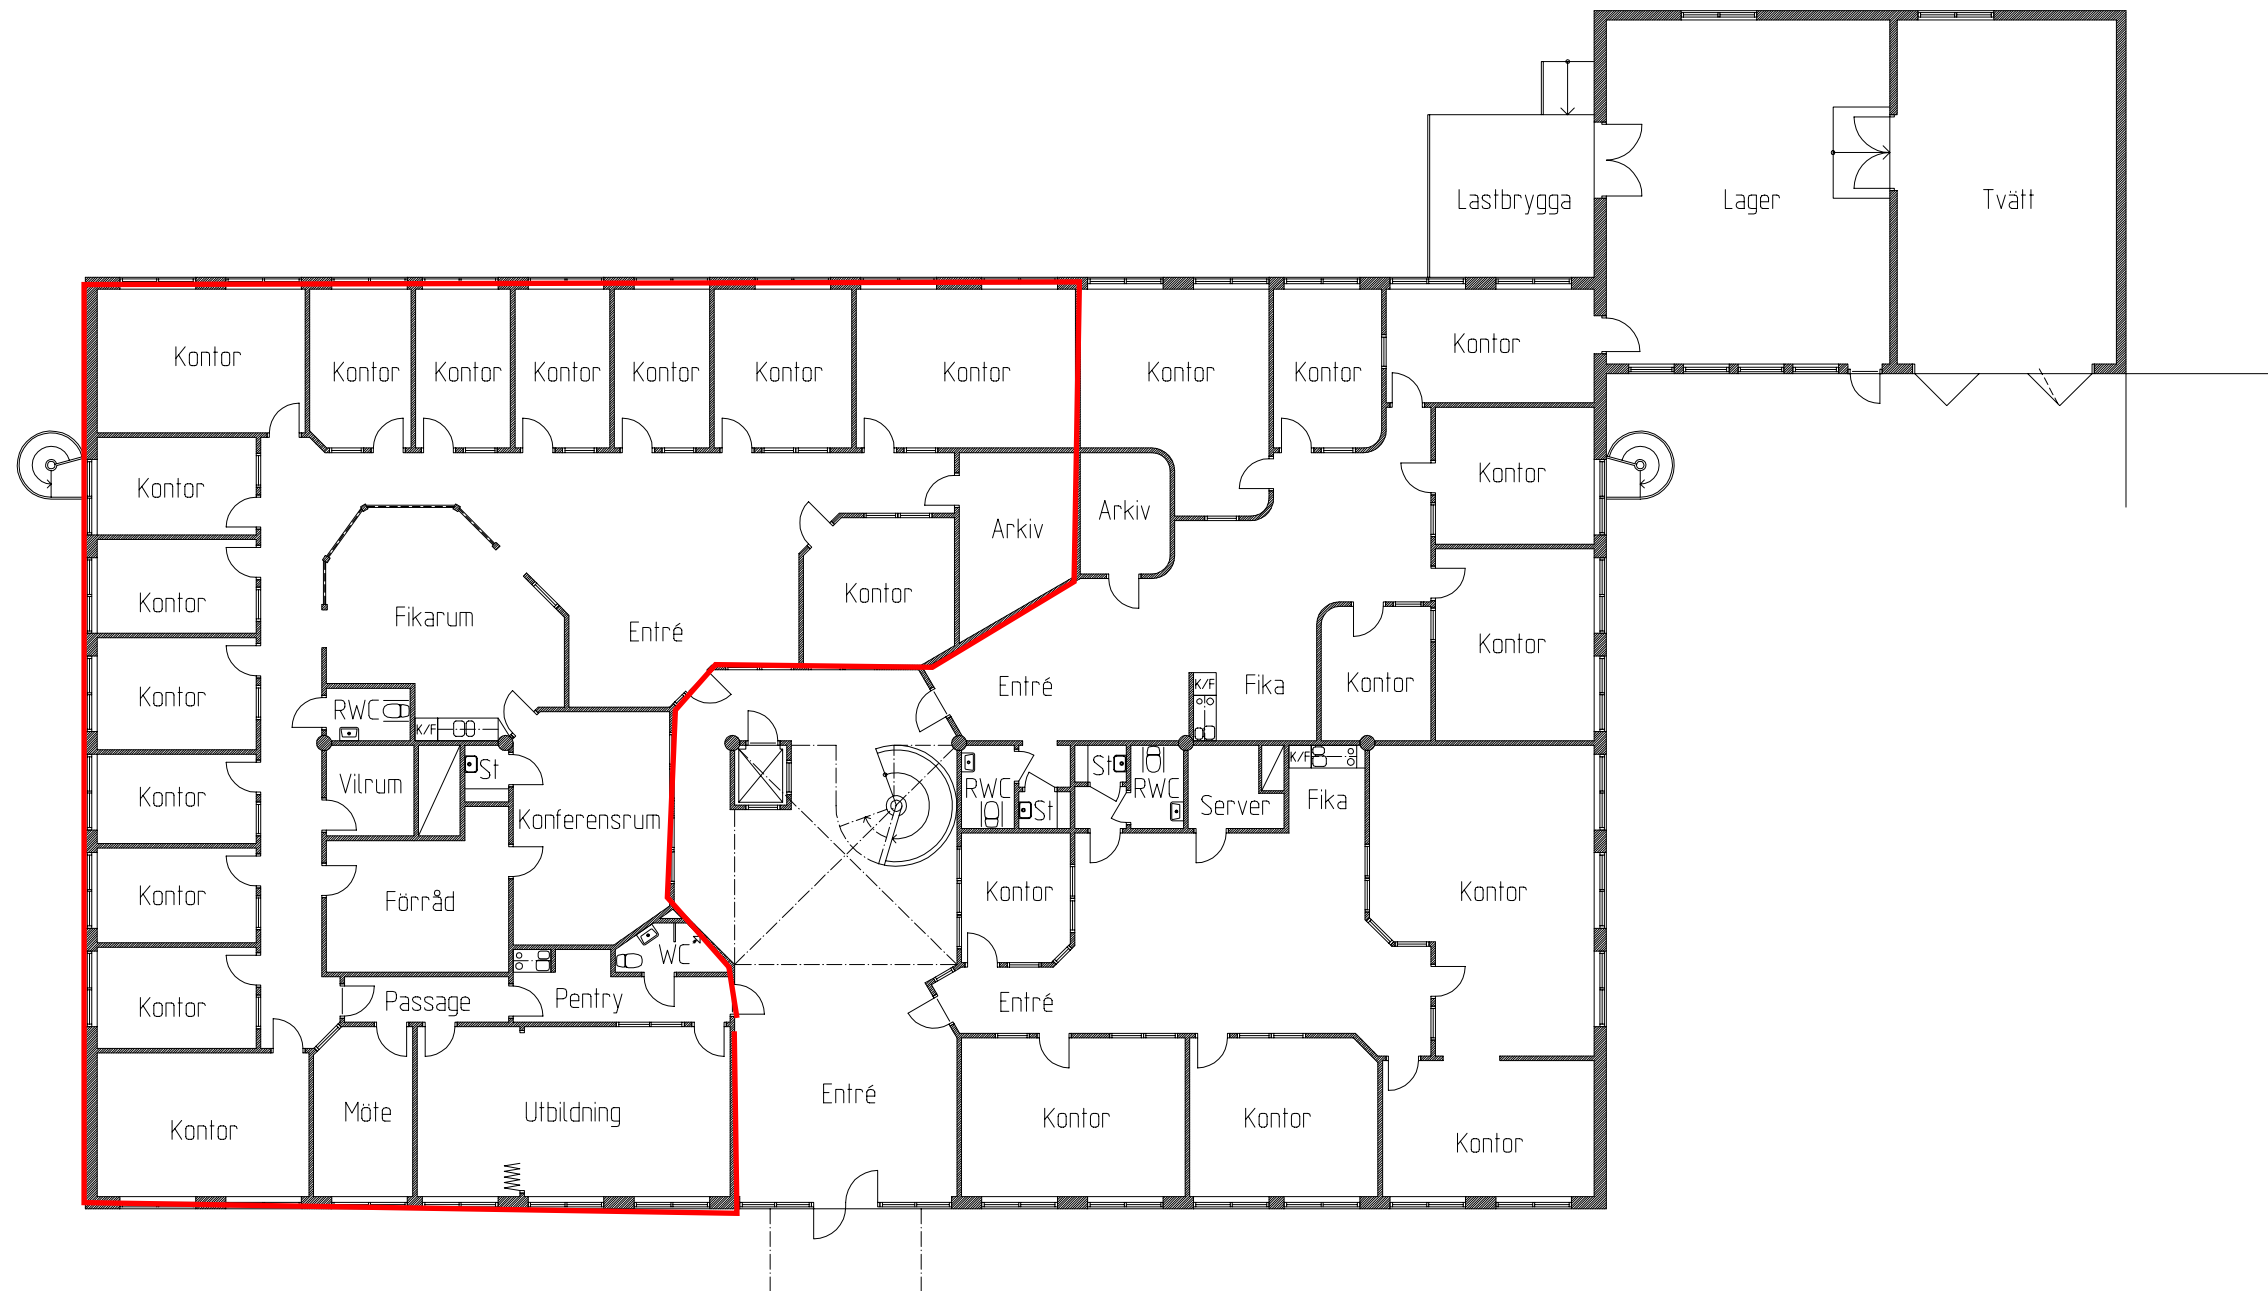

Plan Bottenvåning
Skala 1:200

Rev	Antal	Revideringen avser	Signatur	Datum
RELATIONSHANDLING				
X	A	Prima Arkitekt AB		0370-460 10
	K			
	V			
	W			
	E			
PRIMA ARKITEKT				
<small>Rhyttgatan 10 - 331 30 Värnamo - Tel 0370 - 460 10 - Fax 0370 - 60 14 38</small>				
Ritad av		Handlaggare av		
Datum		Projektansvarig		
2006-05-05				
CORALLEN I VÄRNAMO AB				
<small>Kv. Linden 3, Värnamo</small>				
<small>Värnamo kommun</small>				
<small>Relation</small>				
<small>Plan Bottenvåning</small>				
Skala	Projektnummer	Röringsnummer	Rev.	
1:200	2006-022	A-40.1-101		