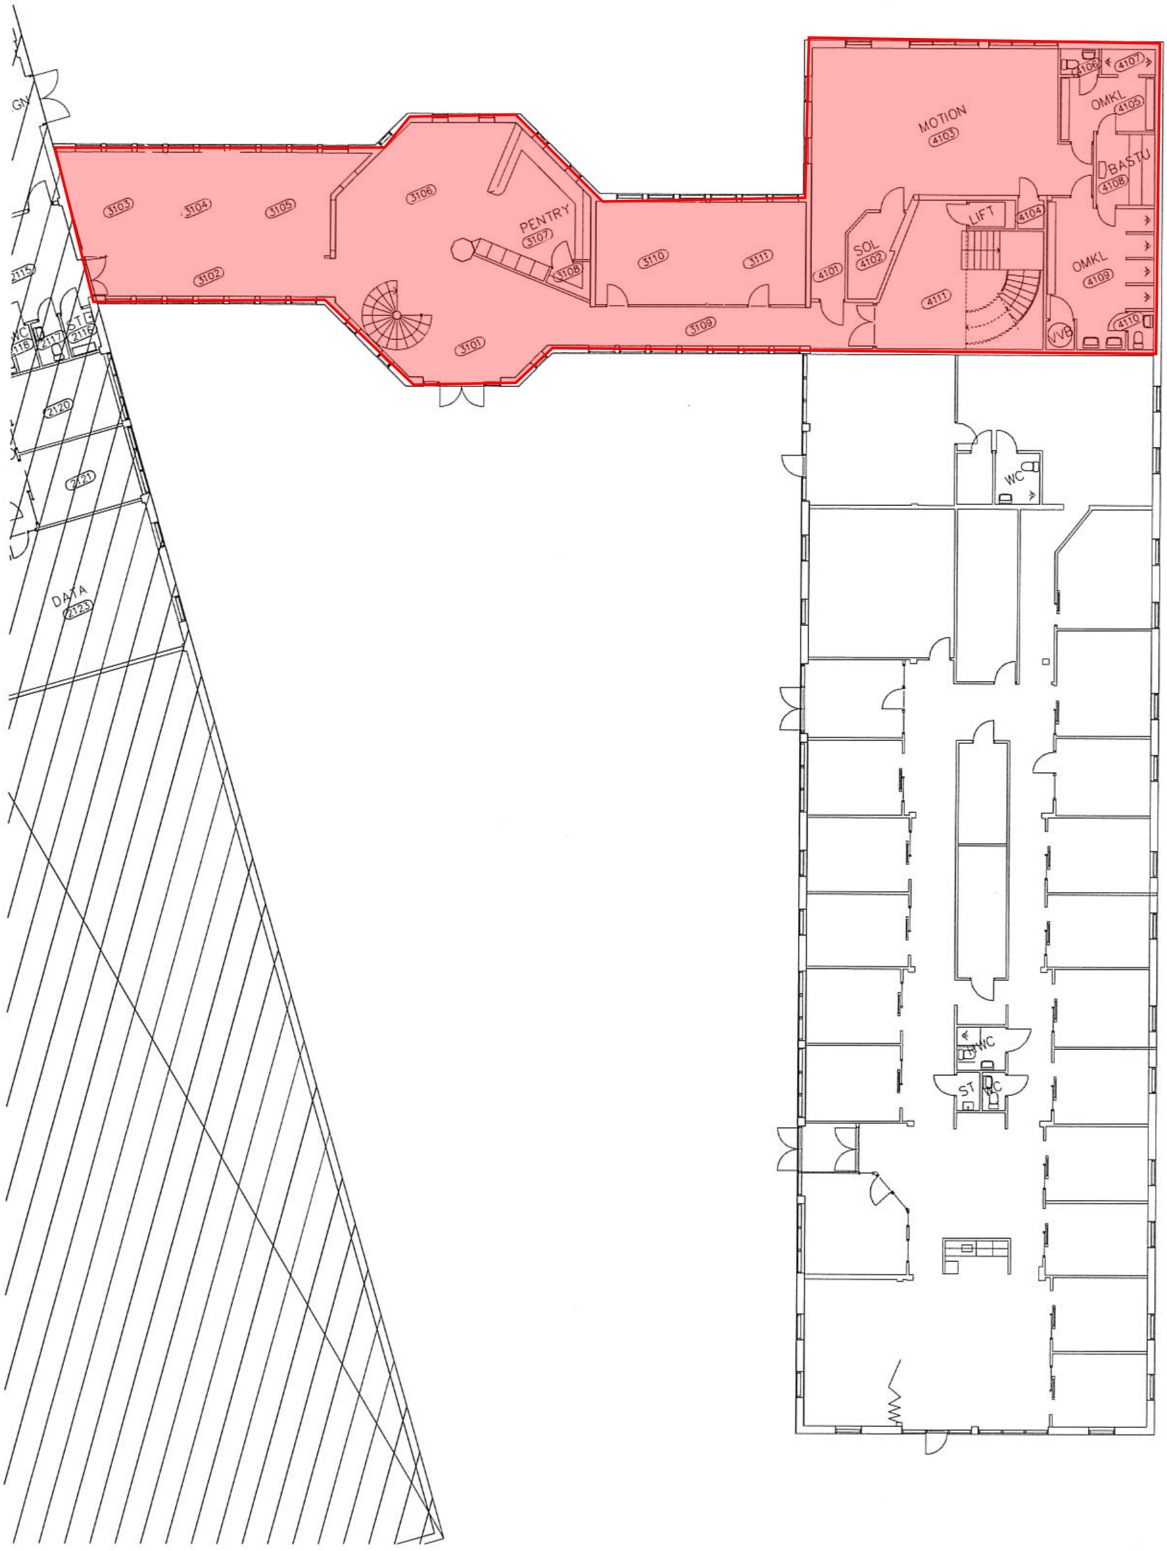

SKALA 1:100
0 1 10 m

FHK 2007-03-27

BET	ANT	ÄNDRINGEN AVSER	SIGN	DATUM

RELATIONSHANDLING

KLÖVERN BOBBY AB
SÅGEN 2

vhp
BOX 479
651 11 KARLSTAD
TEL: 054-10 20 55
FAX: 054-21 30 26
BOX 59
671 32 ARVIKA
TEL: 0570-146 60
FAX: 0570-146 95

ARBETSNUMMER	RITAD AV	HANDLÄGGARE
350062	J.FIELDING	A.KARLSSON
DATUM KARLSTAD	ANSVARIG	

PLAN 1

DEL 2

DENNA RITNING ÄR UTFÖRD MED ADT 2005

SKALA	RITNINGSNUMMER	REV
1:100 1:200	A303.111	

I:\RELATION\Klövern\Sågen 2\Relation\Rith\Ridn\A303-211.dwg