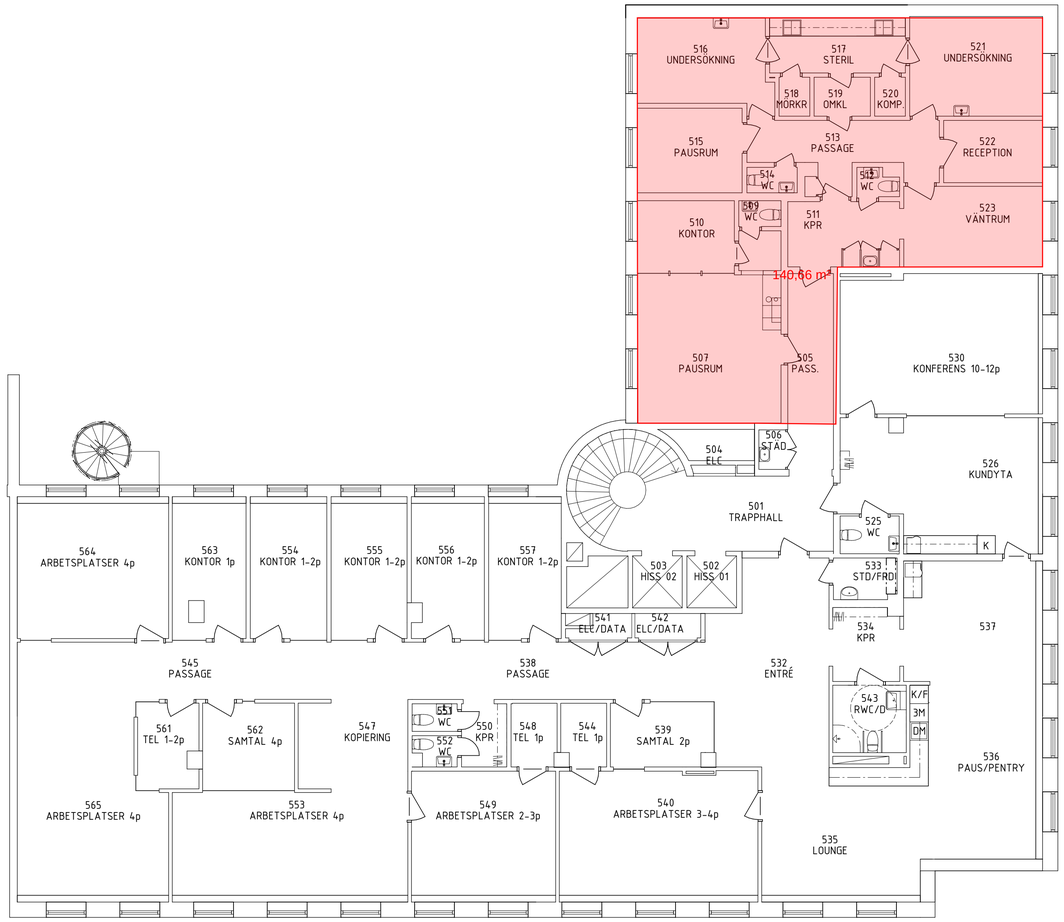

2023-12-21 09:41:50 C:\REVIT-LOKALFILER\04-3005_Bjornen 7_2020_stefan.tinfors.rvt

10 m
0 1 2 3 4 5

BET	ÄNDRINGEN AVSER	DATUM	SIGN

RELATIONSHANDLING

BJÖRNEN 7
KARLSTAD KOMMUN

MONDO ARKITEKTER
Tynäsgatan 6
652 16 KARLSTAD
054-22 22 80
karlstad@mondo.se

UPPDRAG NR	RITAD/KONSTR AV	HANDLÄGGARE
04-3005	ST	ST
DATUM	ANSVARIG	
2023-12-21	DAP	

PLAN 5 (2TR)

SKALA	NUMMER	BET
A1 1:100 A3 1:200	A-40-1-1050	