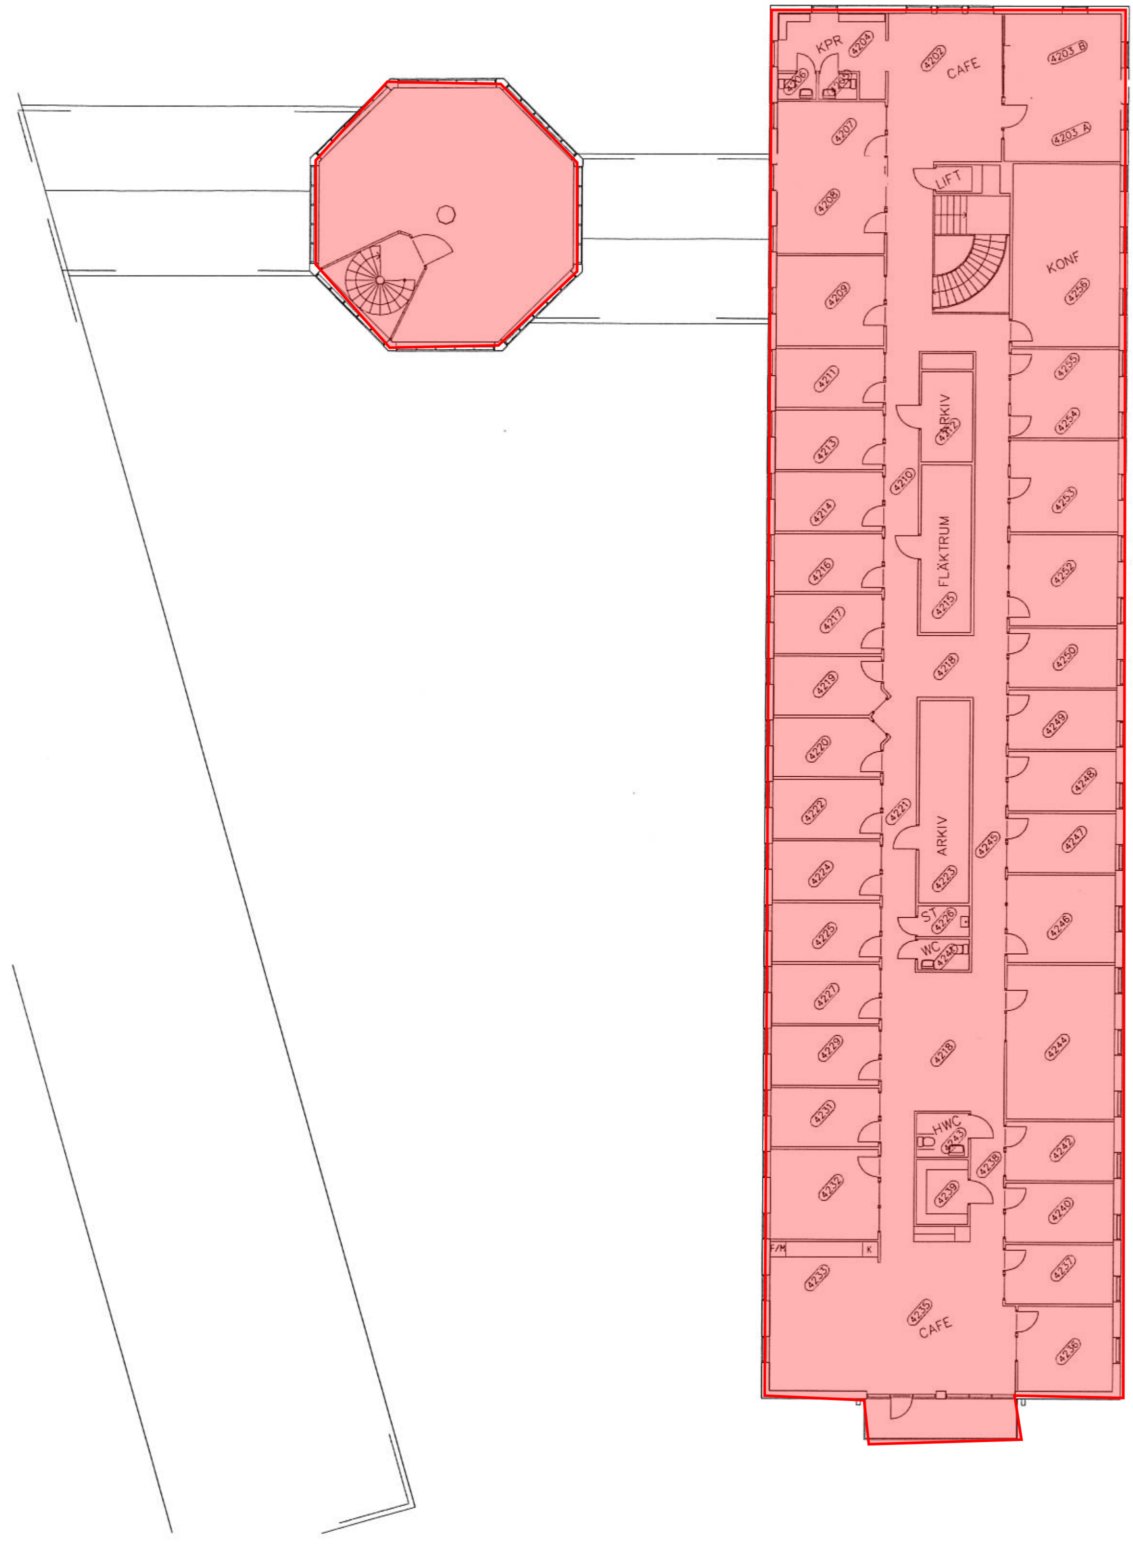

SKALA 1100

0 1 10 m

BET	ANT	ÄNDRINGEN AVSER	SIGN	DATUM

RELATIONSHANDLING

KLÖVERN BOBBY AB
SÅGEN 2

vhp

BOX 479
651 11 KARLSTAD
TEL: 054-10 20 55
FAX: 054-21 30 26

BOX 59
671 32 ARVIKA
TEL: 0570-146 60
FAX: 0570-146 95

ARBETSNUMMER	RITAD AV	HANDLÄGGARE
350062	J.FIELDING	A.KARLSSON

DATUM: KARLSTAD 2007-03-27

ANSVARIG:

PLAN 2

DEL 2

DENNA RITNING ÄR UTFÖRD MED ADT 2005

SKALA	RITNINGSNUMMER	REV
1100 1200	A303.211	

I:\RELATION\Klövern\Sågen 2\Relation\Ritn\Bild\A303-211.dwg